
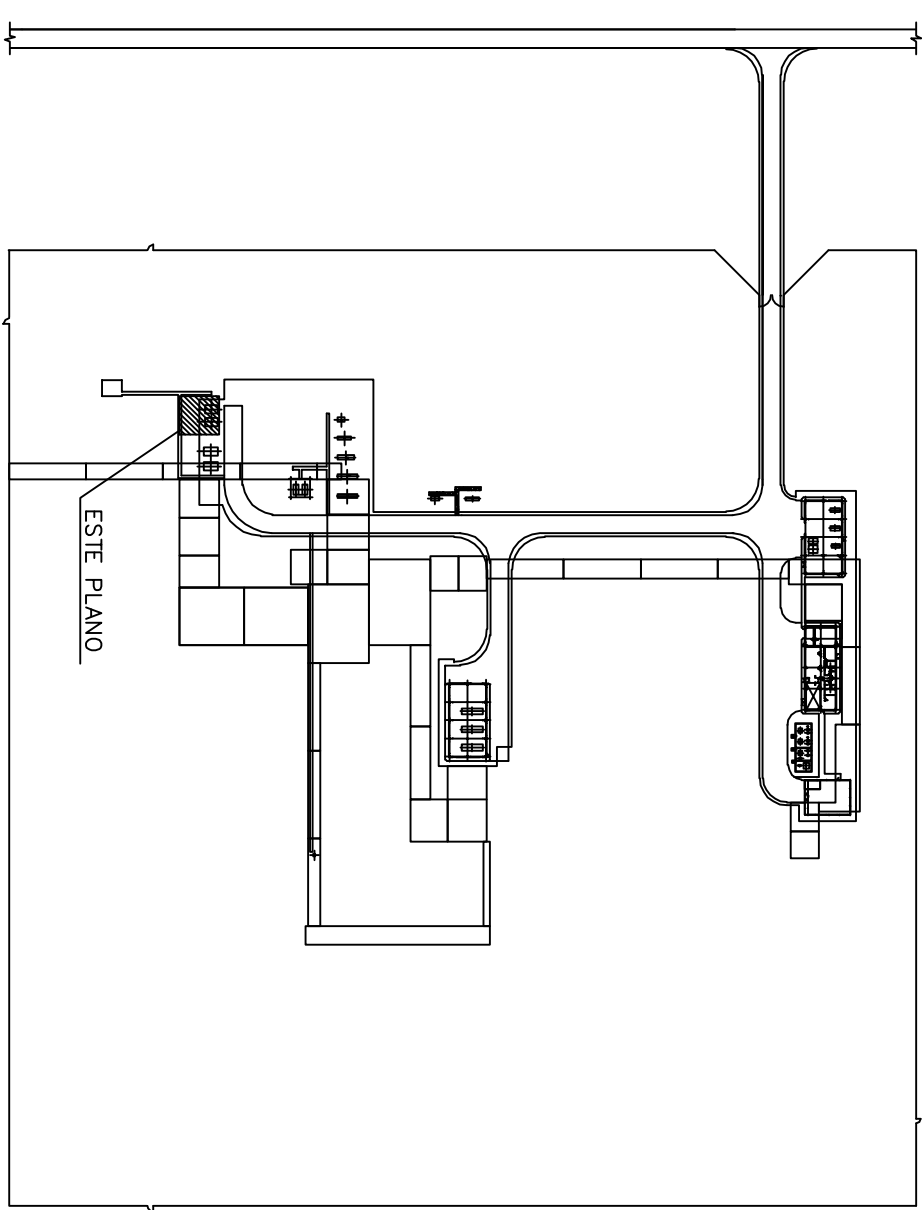
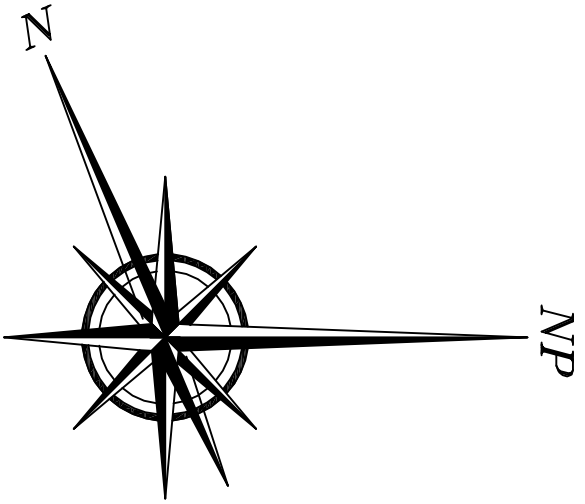


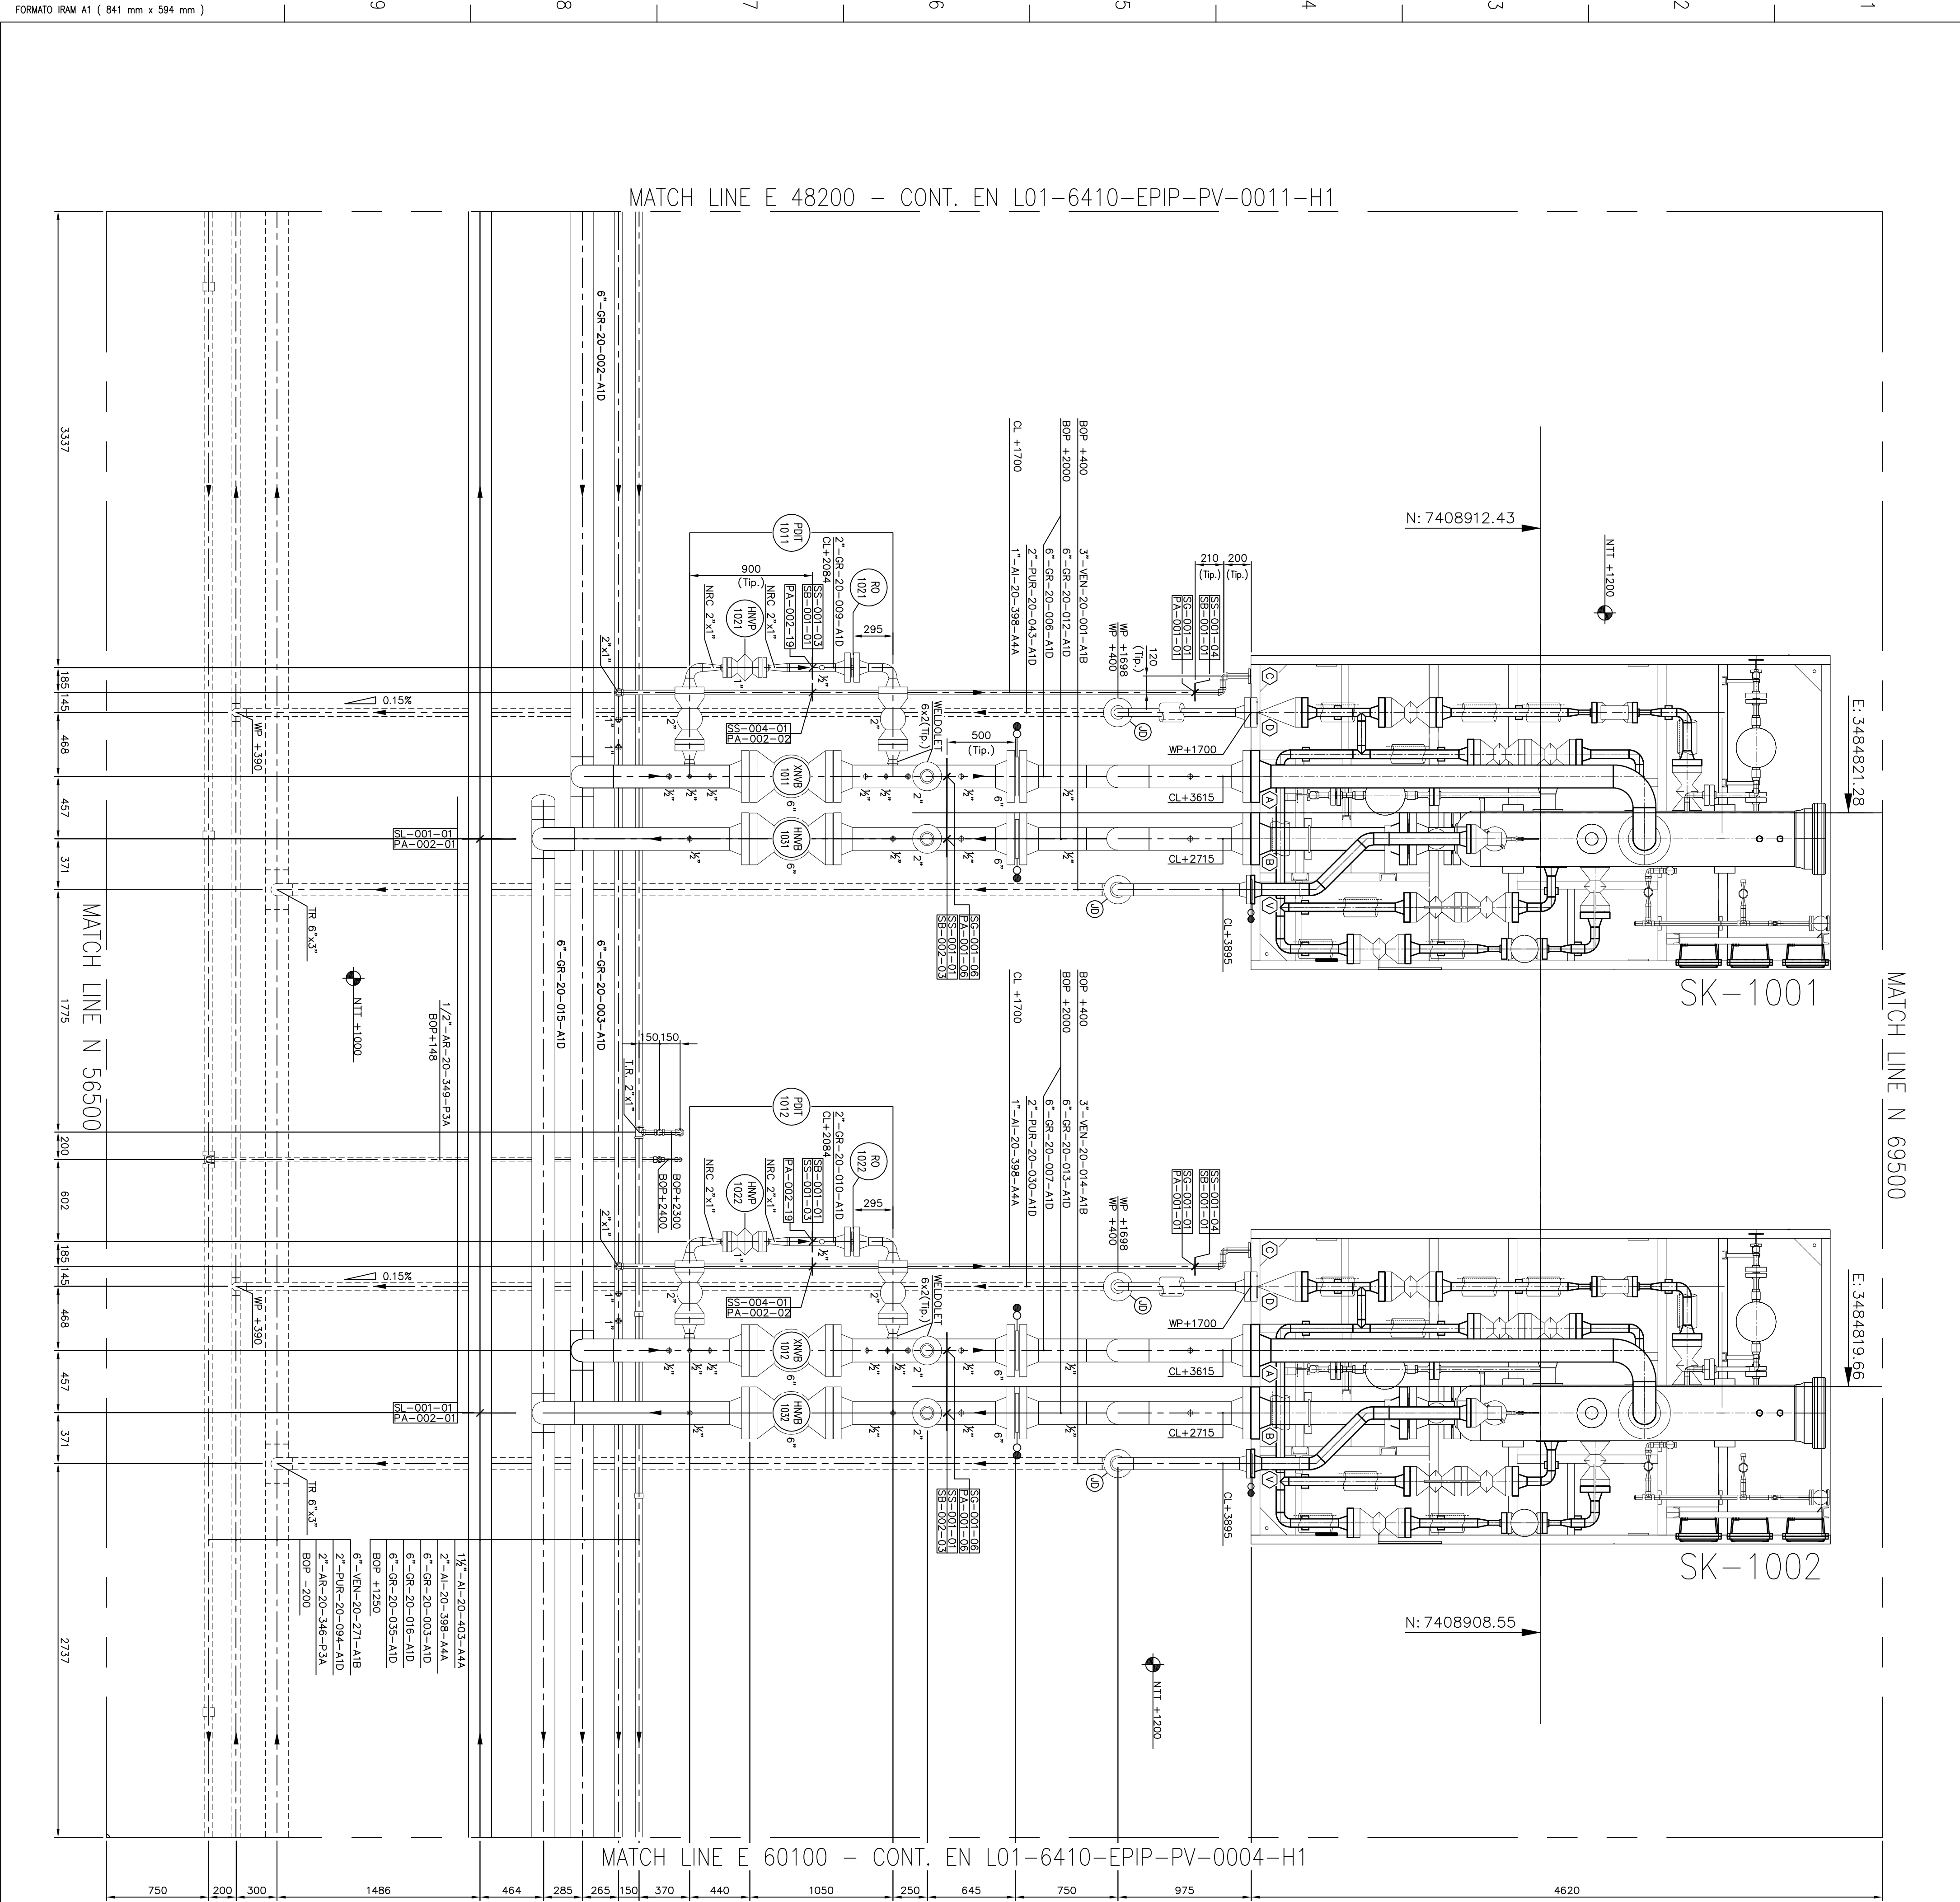

KEY PLAN

NOTAS

1. TODAS LAS DIMENSIONES ESTAN EN MILIMETROS SALVO INDICACION CONTRARIA.
2. LAS COORDENADAS ESTAN EXPRESADAS EN METROS EN SISTEMA GK ARGENTINA F3 POSGAR 07 DATUM AR16.
3. TODAS LAS PROGRESIVAS ESTAN REFERIDAS AL 0.00 DE PLANTA.
4. EL NIVEL 0.00 CORRESPONDE AL NIVEL 3481.531 DE LA PLANTA.
5. LOS SOPORTES DE CÄNERIAS DE 1/2" Y MENORES SERAN DEFINIDOS EN OBRA POR EL CONTRATISTA.

SIMBOLOGIA

	CÄNERIAS ENTERRADAS
	CÄNERIAS AEREAS
	BOTTOM OF PIPES
	CENTER LINE
	WORK POINT
	NIVEL TERRENO NATURAL
	NIVEL TERRENO TERMINADO
	NIVEL SUPERIOR DEL PAVIMENTO
	NIVEL SUPERIOR DE HORMIGON
	JUNTA DIELECTRICA

DOCUMENTOS DE REFERENCIA:

- L01-6410-EGEN-LY-0002 - LAY OUT - PLANTA COMPRESORA
- L01-6410-EPIP-PV-0001 - KEY PLAN
- L01-6410-EMEC-LY-0012 - SKID FILTROS SEPARADORES DE ENTRADA
- L01-6410-EPIP-DT-0007 - CUADERNILLO DE SOPORTES TÍPICOS
- L01-6410-EPIP-DT-0002 - PIPING HOOK UP STANDARD
- L01-6410-EPIP-ET-0001 - PIPING CLASS
- L01-6410-EPIP-PV-0004 - AREA 03 - FILTROS VERTICALES SEPARADORES DE SALIDA
- L01-6410-EPIP-PV-0011-H1 - AREA 10 - INTERCONEXIONES
- L01-6410-ECIV-DT-0015 - PIPING SUPPORT FOUNDATIONS



GERENCIA TÉCNICA

PROVINCIA DE SALTA - DP10 LA POMA
PLANTA COMPRESORA RIO DE LAS BUERRAS
PLANO PARA APROBACION DE REMSA Y GASNOR.

ESCALA	FECHA	DIBUJO	REVISO
24/07/24	CS30	MC	

Observaciones:

Rev.	Revisión	Descripción	Fecha	Verificado	Aprobado
04	ASBUILT		24.07.24	CS30	MC
03	EMISION PARA CONSTRUCCION - MODIFICACIONES INDICADAS		13.06.23	MC	BER
02	EMISION PARA CONSTRUCCION		05.04.23	MC	BER
01	EMISION PARA APROBACION		09.11.22	MC	BER
00	ISSUED FOR USE		21.08.19	MC	BER
0A	ISSUED FOR REVIEW		31.05.19	PAA	BER



CENTENARIO LITHIUM PROJECT
DE COMPRESSION PLANT

AREA 01 - FILTROS SEPARADORES DE ENTRADA
RIO DE LAS BUERRAS PLANTA COMPRESORA

PIPING DRAWING

Scale: 1:50	Document Number:	Date:	Rev.
	L01-6410-EPIP-PV-0002		04