

CALLE DE ACCESO

~~NTT +1200~~

NTN 3482.25

6"-GR-20-049-A1D
6"-GR-20-016-A1D

BOP +1250

D-049-A1D
D-016-A1D

MATCH LINE E 103000

MATCH LINE E 84000

CALLE DE ACCESO

PENDIENTE NATURAL DEL TERRENO


NTN 3482.1C

CONT. EN L01-6410-EP1P-PV-0011-H/
MATCH LINE E 99000

MATCH LINE E 103000

Ing. Guido Tomey REMSa S.A. Fecha y hora: 21.10.2024 15:04:33


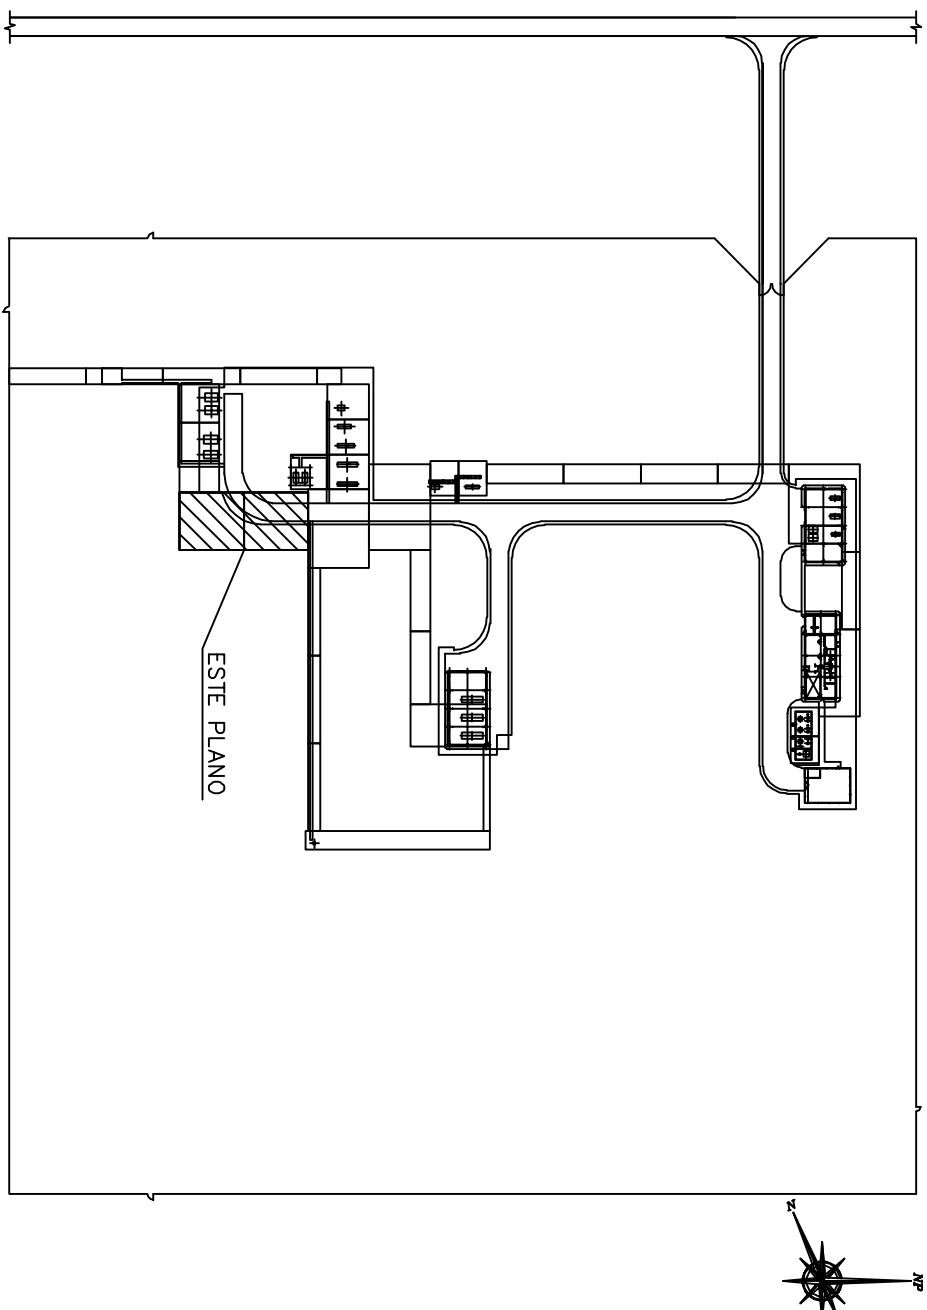

NOTAS

NOTAS

1. TODAS LAS DIMENSIONES ESTAN EN MILIMETROS SALVO INDICACION CONTRARIA.
2. LAS COORDENADAS ESTAN EXPRESADAS EN METROS EN SISTEMA GK ARGENTINA F3 POSGAR 07 DATUM AT16.
3. TODAS LAS PROGRESIVAS ESTAN REFERIDAS AL 0,00 DE PLANTA.
4. EL NIVEL 0,00 CORRESPONDE AL NIVEL 3.481.531 DE LA PLANTA.
5. LOS SOPORTES DE CAÑERÍAS DE 1½" Y MENORES SERÁN DEFINIDOS EN OBRA POR EL CONTRATISTA.

CAÑERIAS ENTERRADAS

CANERIAS AEREAS

3

CENTER LINE

NTN

NIVEL TERRENO NATURAL

NSH

NIVEL SUPERIOR DE HORMIGON

דנ

JUNTA DIELECTRICA

DOCUMENTOS DE REFERENCIA:

101-6410-EGP-PLV-0002 - LAY OUT - PLANTA COMPRESORA
 101-6410-EGP-PV-0001 - KEY PLAN
 101-6410-ECV-DT-0067 a 0073 - PLATAFORMAS Y PASARELAS
 101-6410-EGP-DT-0007 - CUADERNILLO DE SOPORTES TÍPICOS
 101-6410-EGP-DT-0002 - PENDING HOOK UP STANDARD
 101-6410-EGP-ET-0001 - PILING CLASS
 101-6410-EGP-PV-0003 - INTERCONEXION ENTRE EMAL Y PLANTA COMPRESORA
 101-6410-EGP-PV-0006-H1 - AREA 05 - SUIDS DE REGULACIÓN DE GAS
 101-6410-EGP-PV-00011-H2 - AREA 10 - INTERCONEXIONES
 101-6410-EGP-PV-0002 - AREA 01 - FILTROS SEPARADORES DE ENTRADA

 remensa ENERGÍA Y MINERÍA S.A.T.E.M.A.				GERENCIA TÉCNICA	
PROVINCIA DE SALTA – DPTO LA POMA				PLANO PARA APROBACIÓN DE REMSA Y GASINOR.	
PLANTA COMPRESORA RIO DE LAS BUREAS					
ESCALA	FECHA	DIBUJO	REVISO		
	24/07/24	G30	MC		
Observaciones:					

Item	Description	Date	Written	Verified	Approved
06	ASBLT	24.07.24	GD	MC	---
05	EMISION PAPA CONSTRUCCION - MODIFICACIONES EN MODAOS 1, 2, 7 Y 9	24.10.23	UAR	ROG	ROK
04	EMISION PAPA CONSTRUCCION - MODIFICACIONES EN MODAOS	13.06.23	UAR	ROG	ROK
03	EMISION PAPA CONSTRUCCION	07.06.23	UAR	ROG	ROK
02	EMISION PAPA APROBACION	04.11.22	UAR	ROG	ROK
01	REVIEW ONLY SHEET 11	16.09.19	DAC	BER	ROK
00	ISSUED FOR USE	29.06.19	PAA	BER	ROK
04	ISSUED FOR REVIEW	13.05.19	PAA	BER	ROK

AREA 10 - INTERCONEXIONES - HOJA 11 DE 11

scale: 1:50

PIPING DRAWING

ERAMINE RESERVES THE PROPERTY OF THIS DOCUMENT, WITH PROHIBITION OF REPRODUCEE

NO. OF REPRODUCTIONS	NO. OF REPRODUCTIONS
----------------------	----------------------

WHOLE FOR OTHER COMPANY OR PERSON
WITHOUT PREVIOUS WRITTEN AUTHORIZATION.

ANY OR PERSON
AUTHORIZATION:
L01-6410-EPJP-PV-0011