
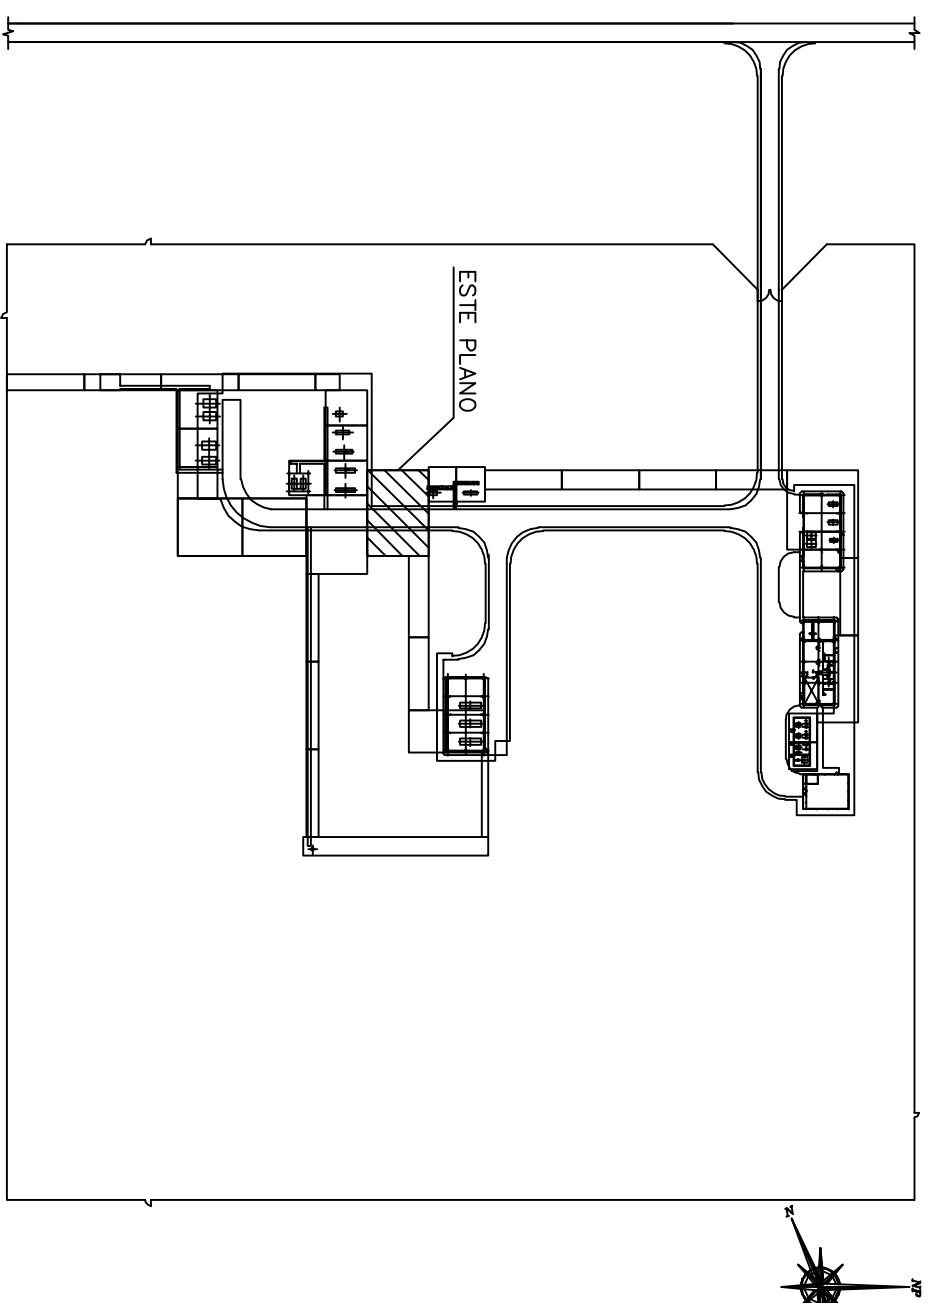
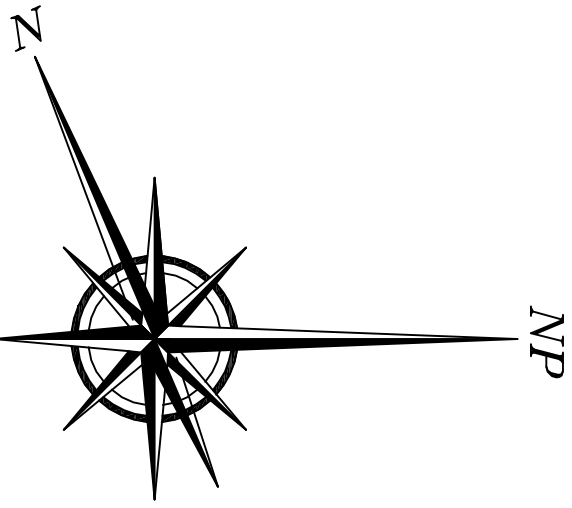


Firmado Digital por Luciano Leavy
R.T. CONTA W.M. S.R.L.
Fecha y hora: 27.07.2024 10:44:29

Ing. Guido Tomey REMSa S.A. Fecha y hora:
21.10.2024 14:58:07

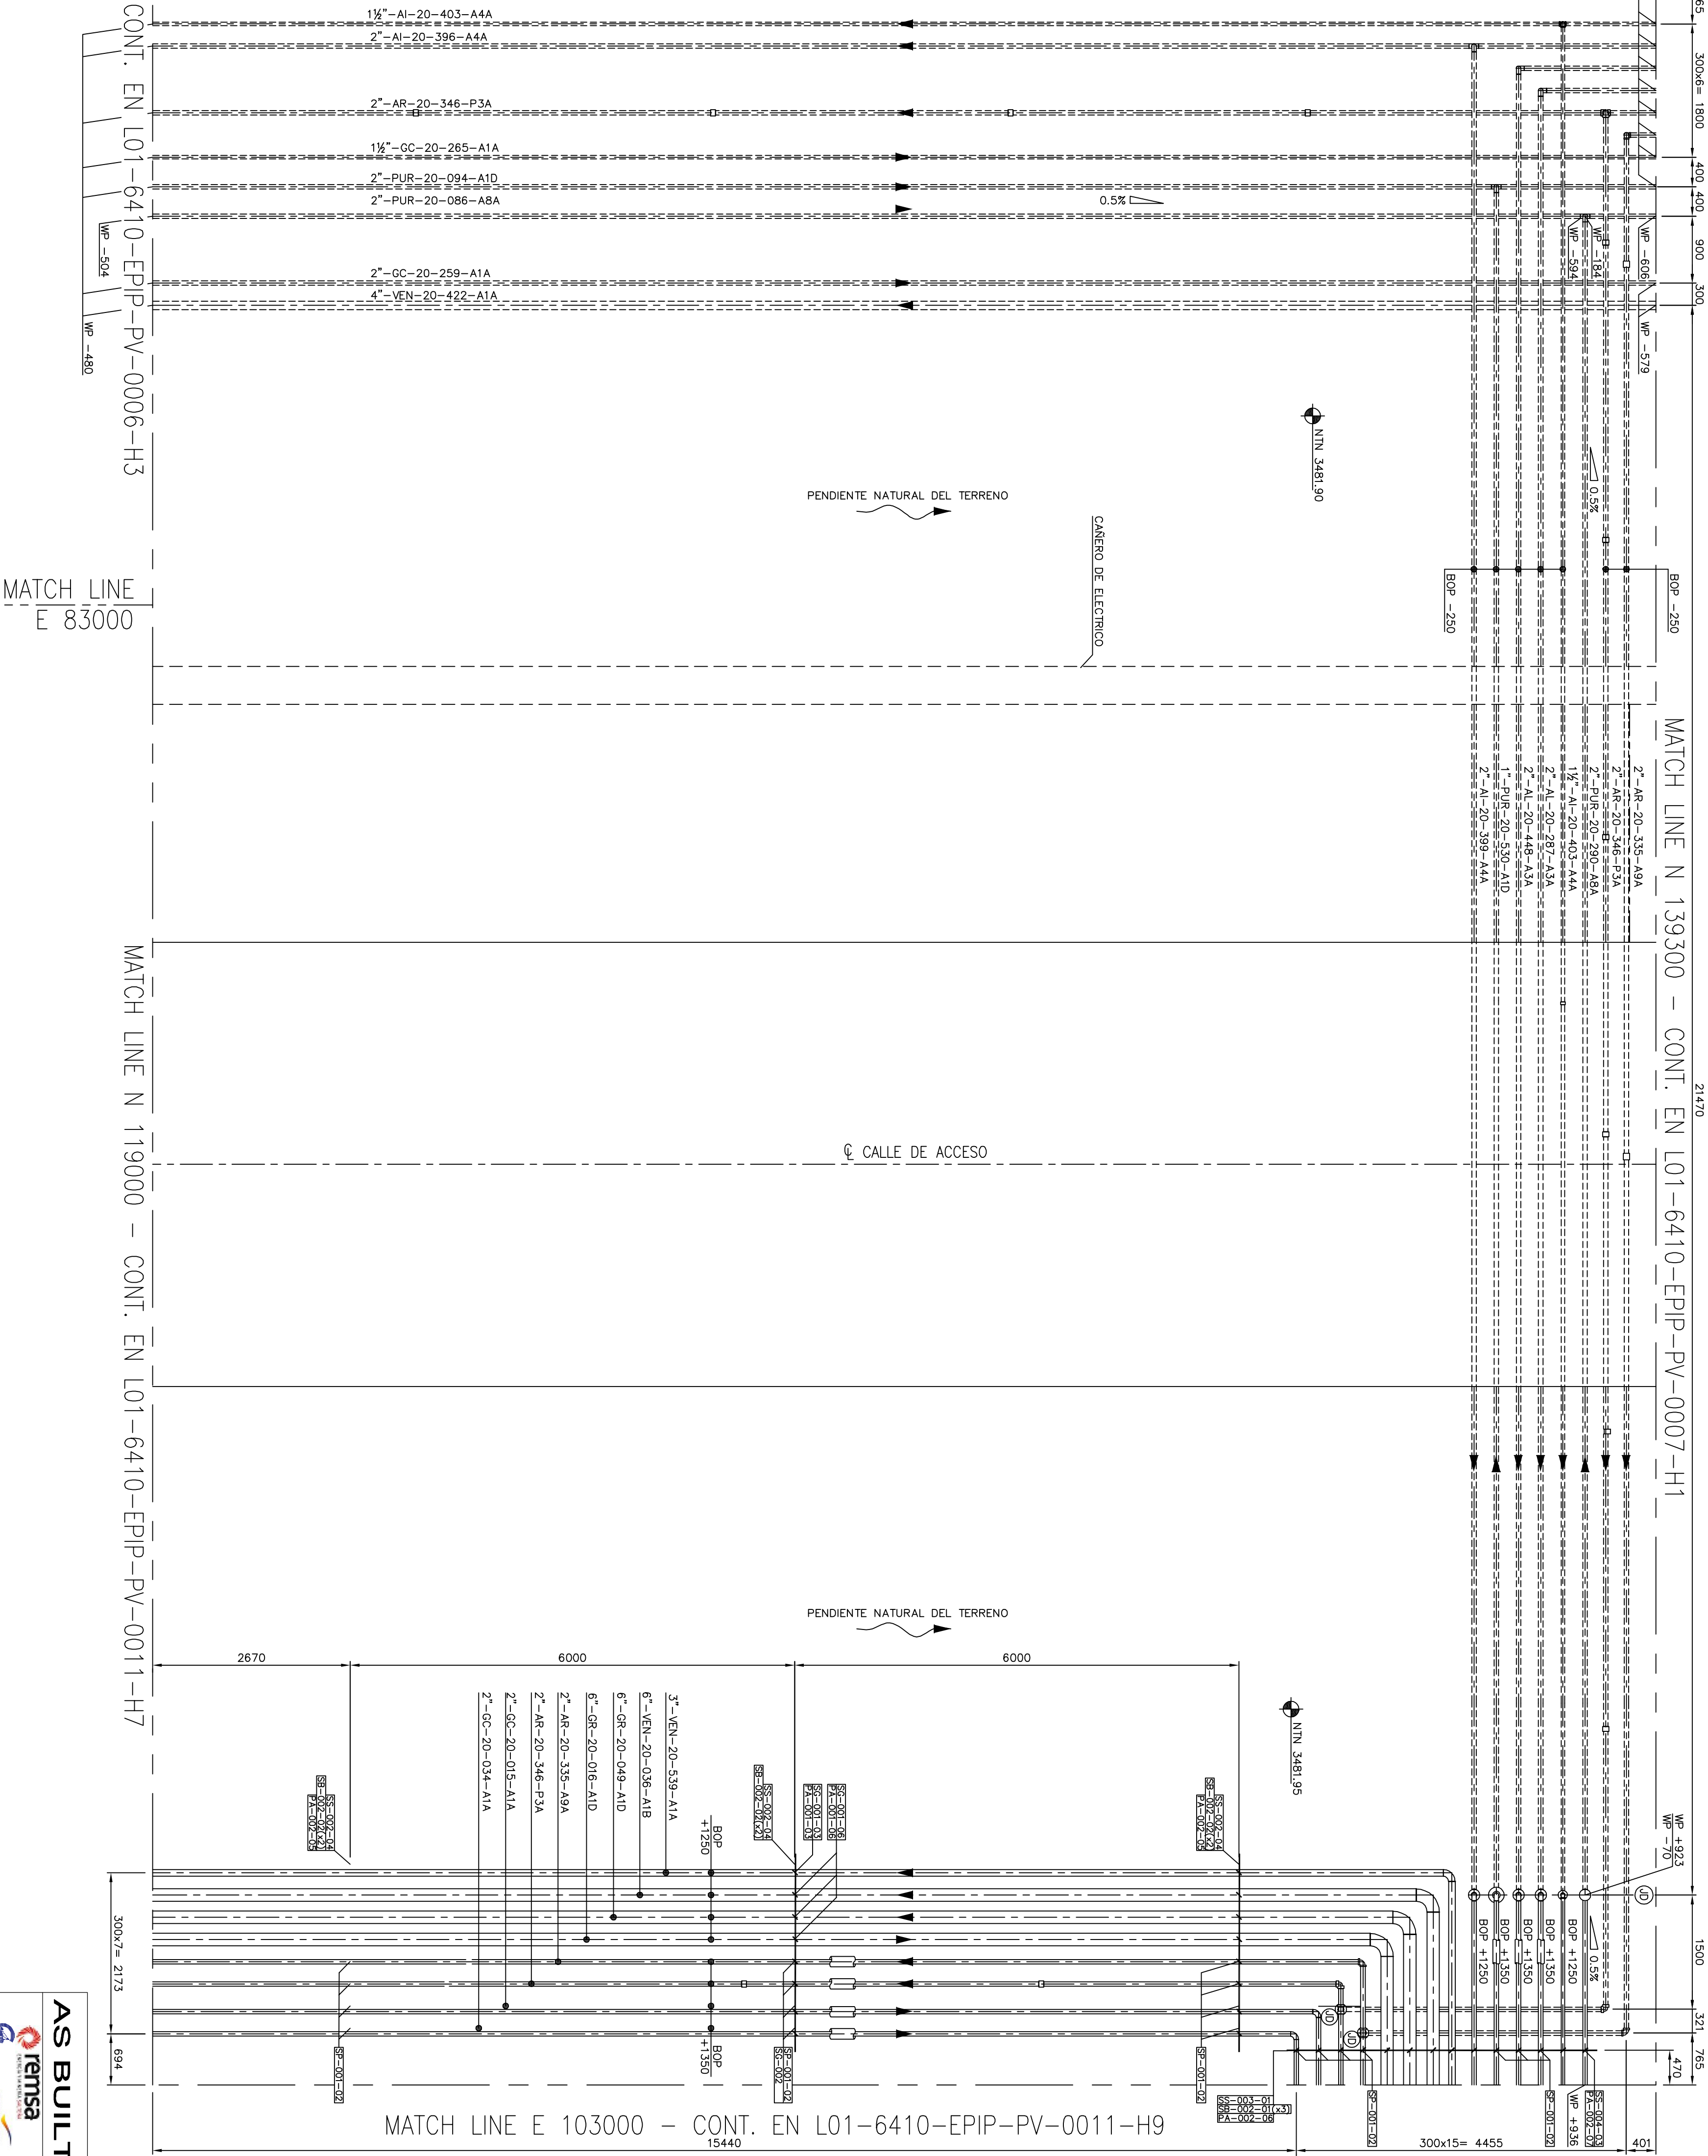

KEY PLAN

NOTAS

1. TODAS LAS DIMENSIONES ESTAN EN MILIMETROS SALVO INDICACION CONTRARIA.
2. LAS COORDENADAS ESTAN EXPRESADAS EN METROS EN SISTEMA GK ARGENTINA F3 POSGAR 07 DATUM ARI6.
3. TODAS LAS PROGRESIVAS ESTAN REFERIDAS AL 0.00 DE PLANTA.
4. EL NIVEL 0.00 CORRESPONDE AL NIVEL 3481.531 DE LA PLANTA.
5. LOS SOPORTES DE CAÑERIAS DE 1 1/2\"/>

SIMBOLOGIA

	CANERIAS ENTERRADAS
	CANERIAS AEREAS
	BOTTOM OF PIPES
	WORK POINT
	NIVEL TERRENO NATURAL
	NIVEL TERRENO TERMINADO
	NIVEL SUPERIOR DEL PAVIMENTO
	NIVEL SUPERIOR DE HORMIGON
	JUNTA DIELECTRICA

DOCUMENTOS DE REFERENCIA:

- L01-6410-EGEN-LY-0002 - LAY OUT - PLANTA COMPRESORA
- L01-6410-EPIP-PV-0001 - KEY PLAN
- L01-6410-ECIV-DT-0067 a 0073 - PLATAFORMAS Y PASARELAS
- L01-6410-EPIP-DT-0007 - CUADERNILLO DE SOPORTES TÍPICOS
- L01-6410-EPIP-DT-0002 - PIPING HOOK UP STANDARD
- L01-6410-EPIP-ET-0001 - PIPING CLASS
- L01-6410-EPIP-PV-0013 - INTERCONEXION ENTRE EMAR Y PLANTA COMPRESORA
- L01-6410-EPIP-PV-0006-H1 - AREA 05 - SKIDS DE REGULACION DE GAS
- L01-6410-EPIP-PV-00011-H2 - AREA 10 - INTERCONEXIONES
- L01-6410-EPIP-PV-0002 - AREA 01 - FILTROS SEPARADORES DE ENTRADA

ENERGIA Y MINERIA SALTINA

GERENCIA TÉCNICA

PROVINCIA DE SALTA – DPTO LA POMA

PLANTA COMPRESORA RIO DE LAS BURNAS

ESCALA: FECHA: DIBUJO: REVISO: 24/07/24 G30 MC

Observaciones:

06	ASBULT	24.07.24	G30	MC	---
05	EMISION PARA CONSTRUCCION - MODIFICACIONES EN HOJAS 1, 2, 7 Y 9	24.10.23	MAR	ROG	ROK
04	EMISION PARA CONSTRUCCION - MODIFICACIONES INDICADAS	13.06.23	MAR	ROG	ROK
03	EMISION PARA CONSTRUCCION	07.06.23	MAR	ROG	ROK
02	EMISION PARA APROBACION	04.11.22	MAR	BER	ROK
01	REVIEW ONLY SHEET 11	16.09.19	DAC	BER	ROK
00	ISSUED FOR USE	20.08.19	PAA	BER	ROK
0A	ISSUED FOR REVIEW	31.05.19	PAA	BER	ROK

Extracción y Tratamiento de Metales

CENTENARIO LITHIUM PROJECT
DE COMPRESION PLANT

AREA 10 - INTERCONEXIONES - HOJA 3 DE 11

RIO DE LAS BURNAS PLANTA COMPRESORA

PIPING DRAWING

Document Number: L01-6410-EPIP-PV-0011

Scale: 1:50

Rev: 06