
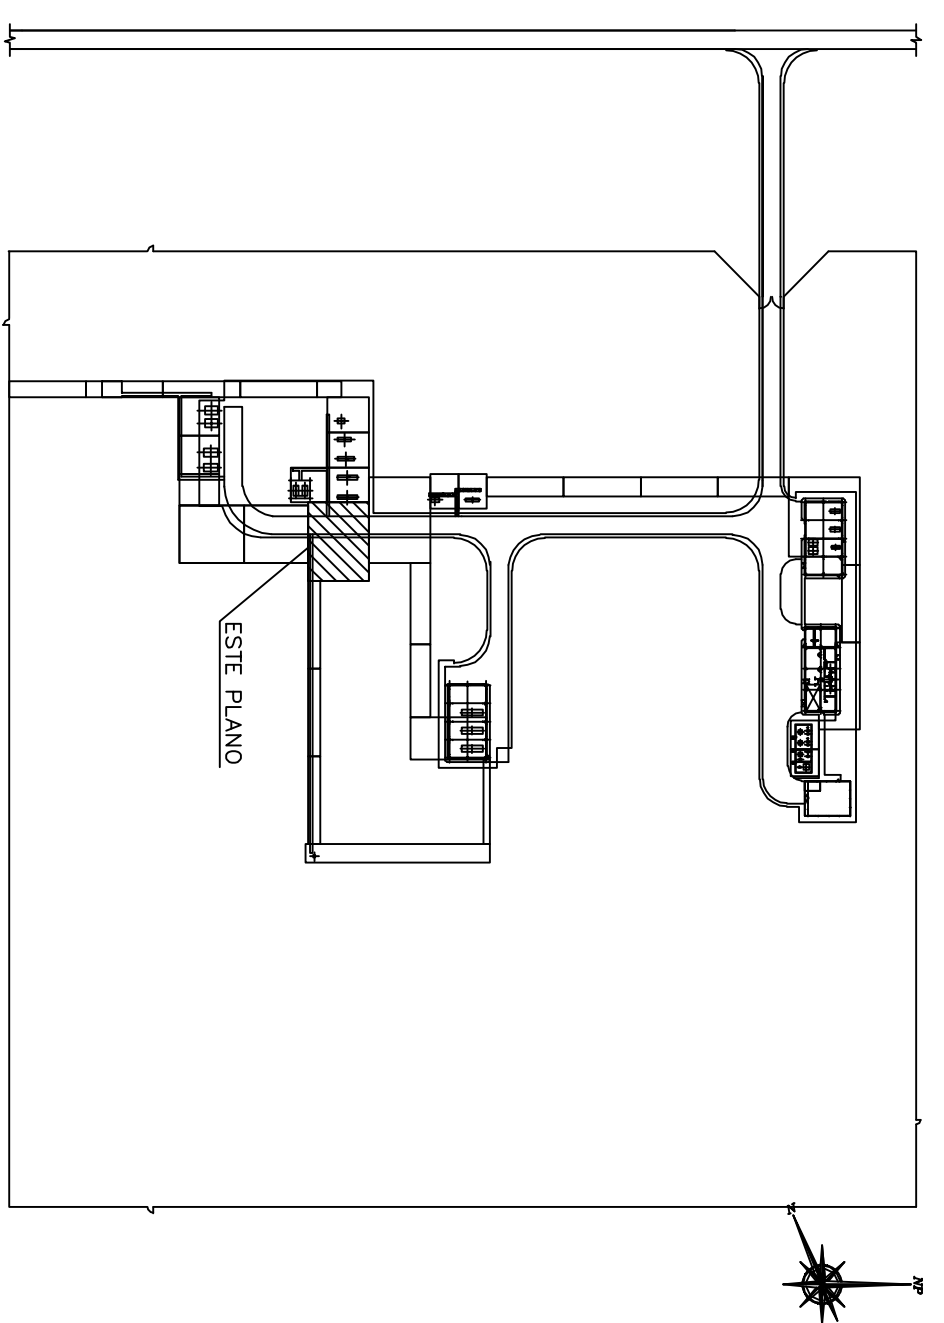


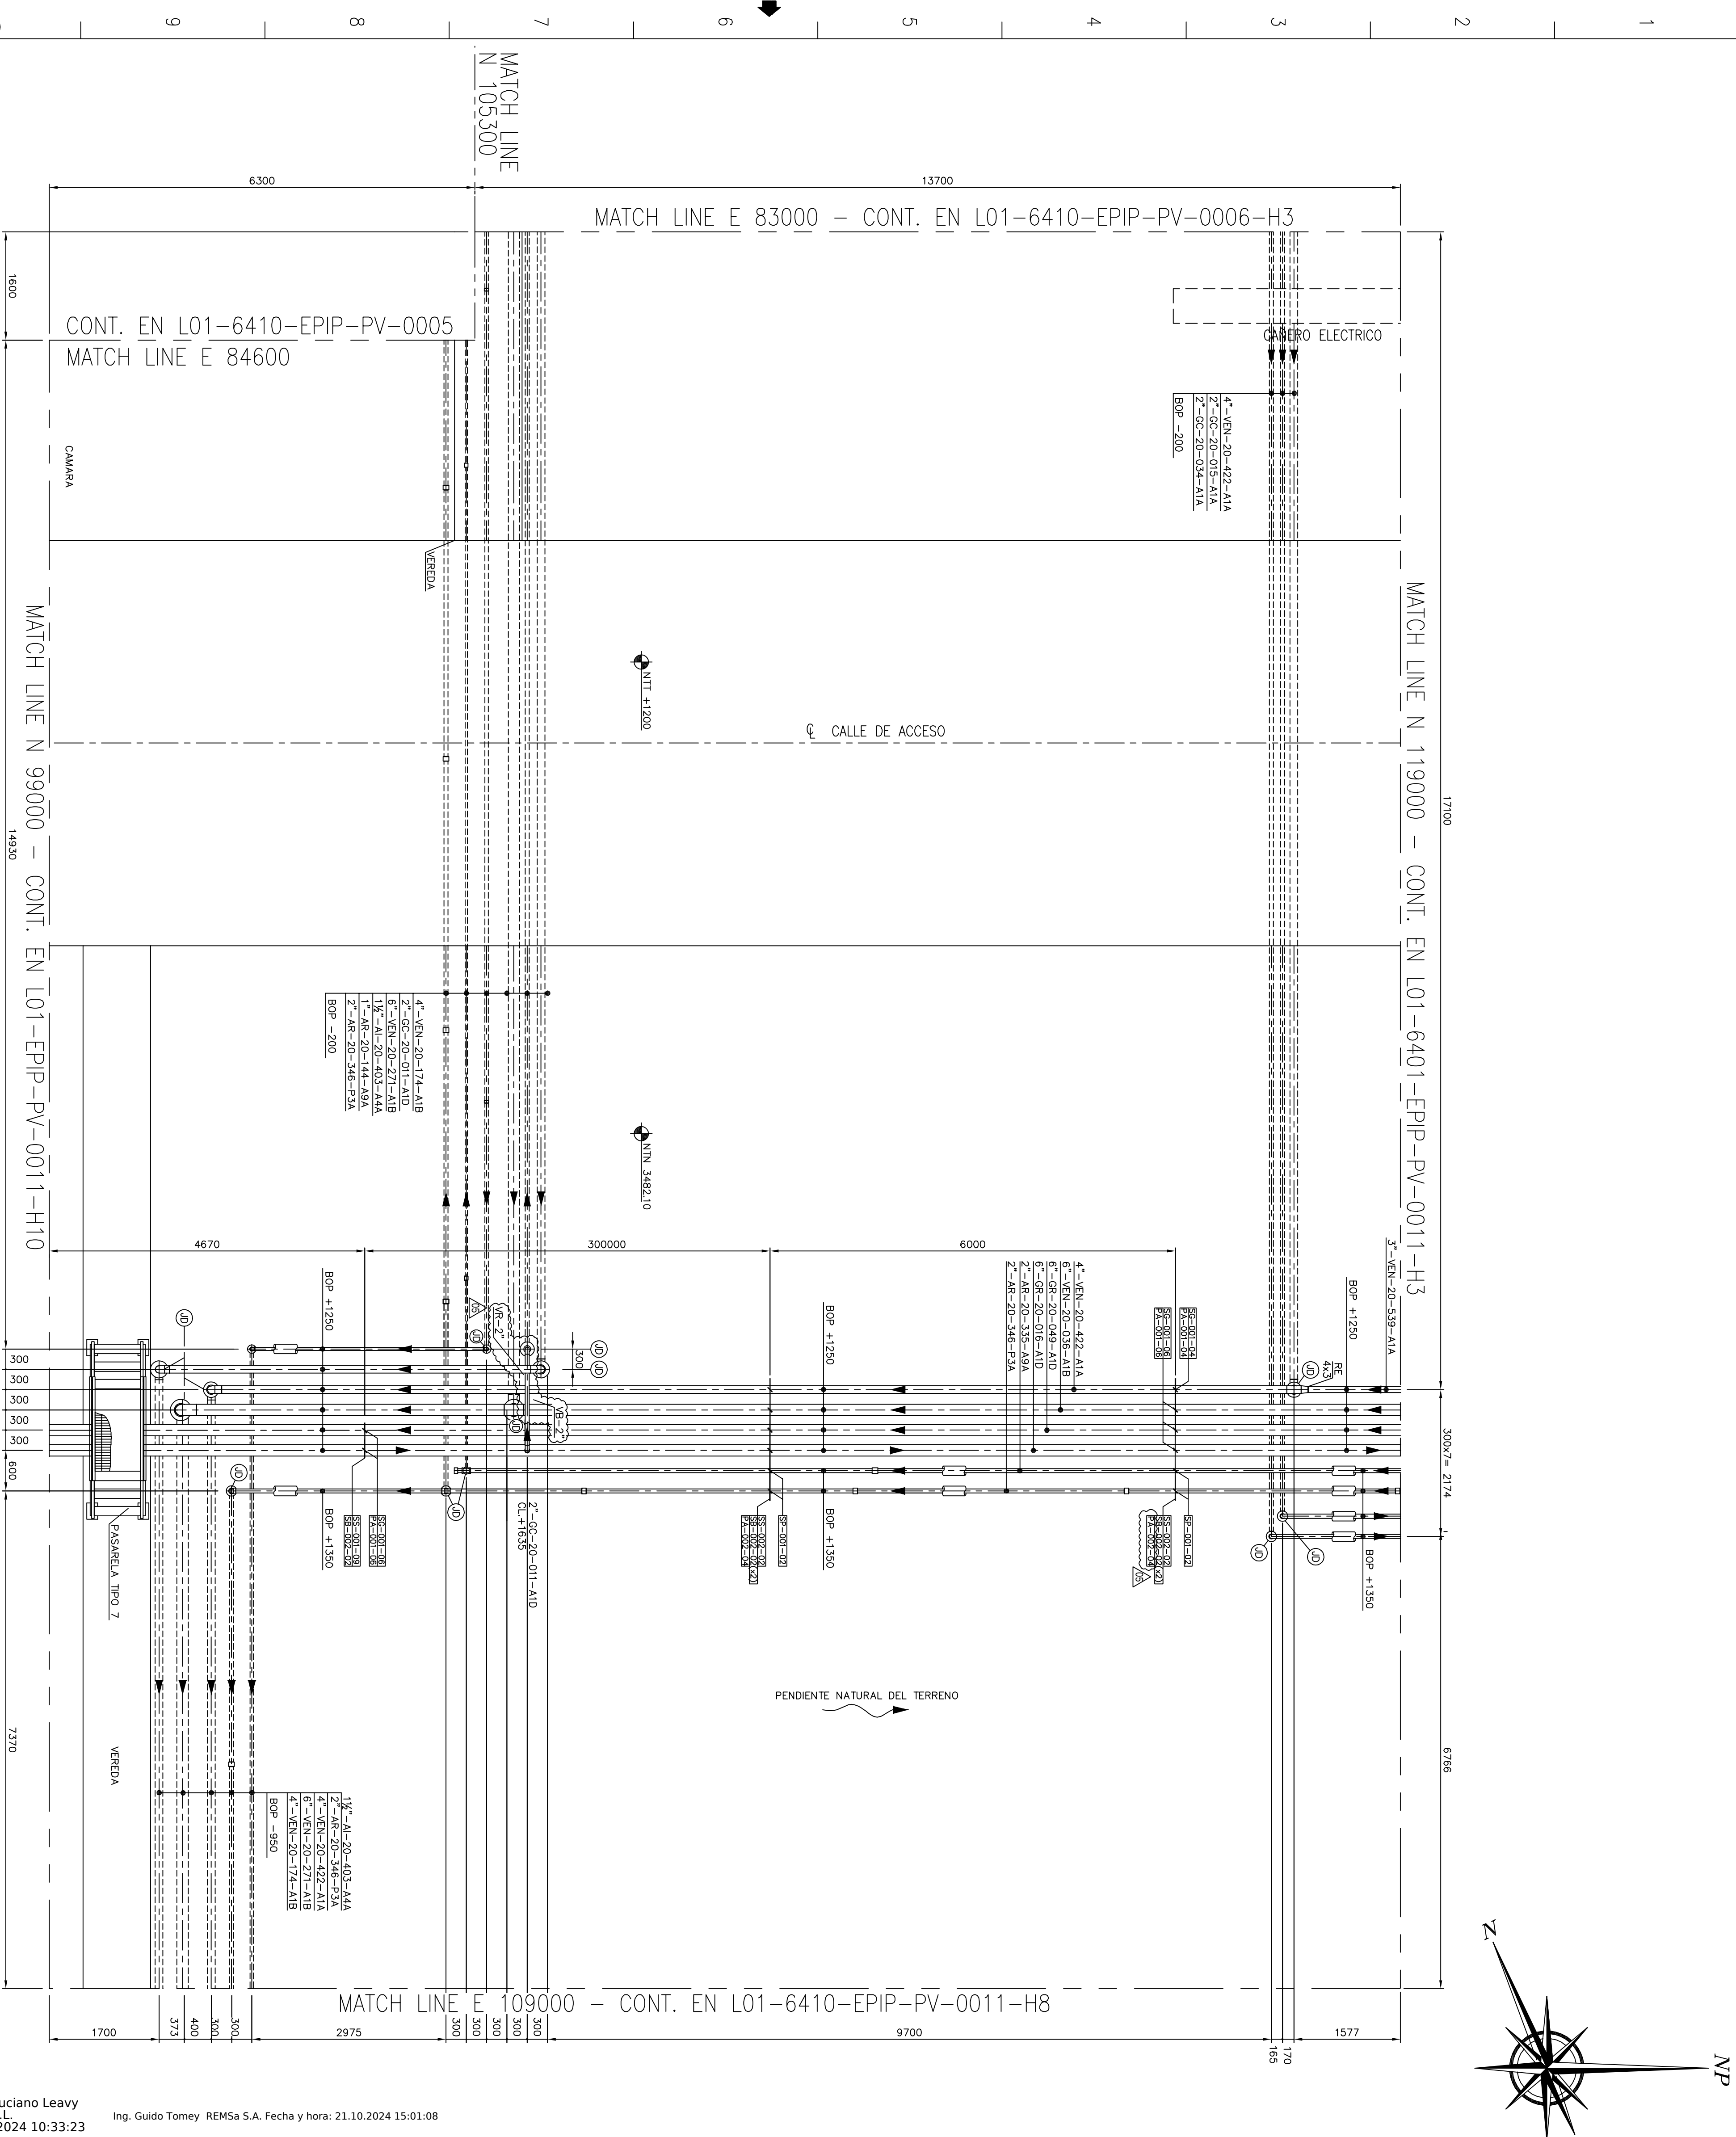


KEY PLAN
NOTAS

NOTAS

1. TODAS LAS DIMENSIONES ESTAN EN MILIMETROS SALVO INDICACIÓN CONTRARIA.
2. LAS COORDENADAS ESTAN EXPRESADAS EN METROS EN SISTEMA GK ARGENTINA T3 POSTAR 07 DATUM AR16.
3. TODAS LAS PROGRESIONES ESTAN REFERIDAS AL 0,00 DE PLANTA.
4. EL NIVEL 0,00 CORRESPONDE AL NIVEL 3481,531 DE LA PLANTA.
5. LOS SOPORTES DE CÁMERAS DE 1½" Y MENORES SERÁN DEFINIDOS EN OBRA POR EL CONTRATISTA.

SIMBOLOGIA

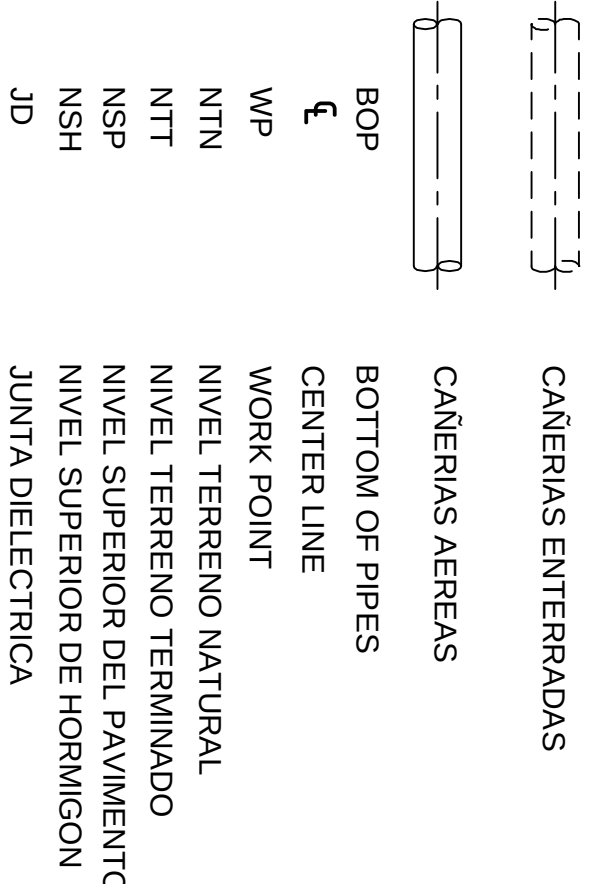

DOCUMENTOS DE REFERENCIA:

-101-6410-EGE-PT-0002 - LAY OUT - PLANTA COMPRESORA
 -101-6410-EP-PT-0001 - KEY PLAN
 -101-6410-ECV-DT-0067 a 0073 - PLATAFORMAS Y PASARELAS
 -101-6410-EP-PT-0007 - CUADERNILLO DE SOPORTES TÍPICOS
 -101-6410-EP-DT-0002 - PINGING HOOK UP STANDARD
 -101-6410-EP-ET-0001 - PIPING CLASS
 -101-6410-EP-PT-0003 - INTERCONEXION ENTRE EM&R Y PLANTA COMPRESORA
 -101-6410-EP-PV-0006 H1 - AREA 05 - SUIDS DE REGULACION DE GAS
 -101-6410-EP-PV-0001 H2 - AREA 10 - INTERCONEXIONES
 -101-6410-EP-PV-0002 - AREA 01 - FILTROS SEPARADORES DE ENTRADA



GERENCIA TÉCNICA

PLANO PARA APROBACIÓN DE
CENSA Y CANTIDAD

PROVINCIA DE SALTA - DPTO LA POMA
PLANTA COMPRESORA RIO DE LAS BURNAS

ESCALA	FECHA	DIBUJO	REVISO
	24/07/24	G3D	MC

Observaciones

Item	Description	Date	When	Approved
06	ASBLT	24.07.24	GD	MC
05	EUSION PARA CONSTRUCCION - MODIFICACIONES EN HOLAS 1, 2, 7 Y 9	24.10.23	MR	ROG
04	EUSION PARA CONSTRUCCION - MODIFICACIONES MODAOS	13.06.23	MAR	ROG
03	EUSION PARA CONSTRUCCION	07.06.23	MAR	ROG
02	EUSION PARA APROBACION	04.11.22	MAR	ROG

AREA 10 - INTERCONEXIONES - HOJA 8 DE 11

PIPING DRAWING

1

EXAMINE RESERVES THE PROPERTY OF THIS DOCUMENT, WITH PROHIBITION OF REPRODUCE IT, MODIFY IT, OR DOWNLOAD IT, ANY PART OR WHOLE FOR OTHER COMPANY OR PERSON WITHOUT PREVIOUS WRITTEN AUTHORIZATION.

Rev.
06