

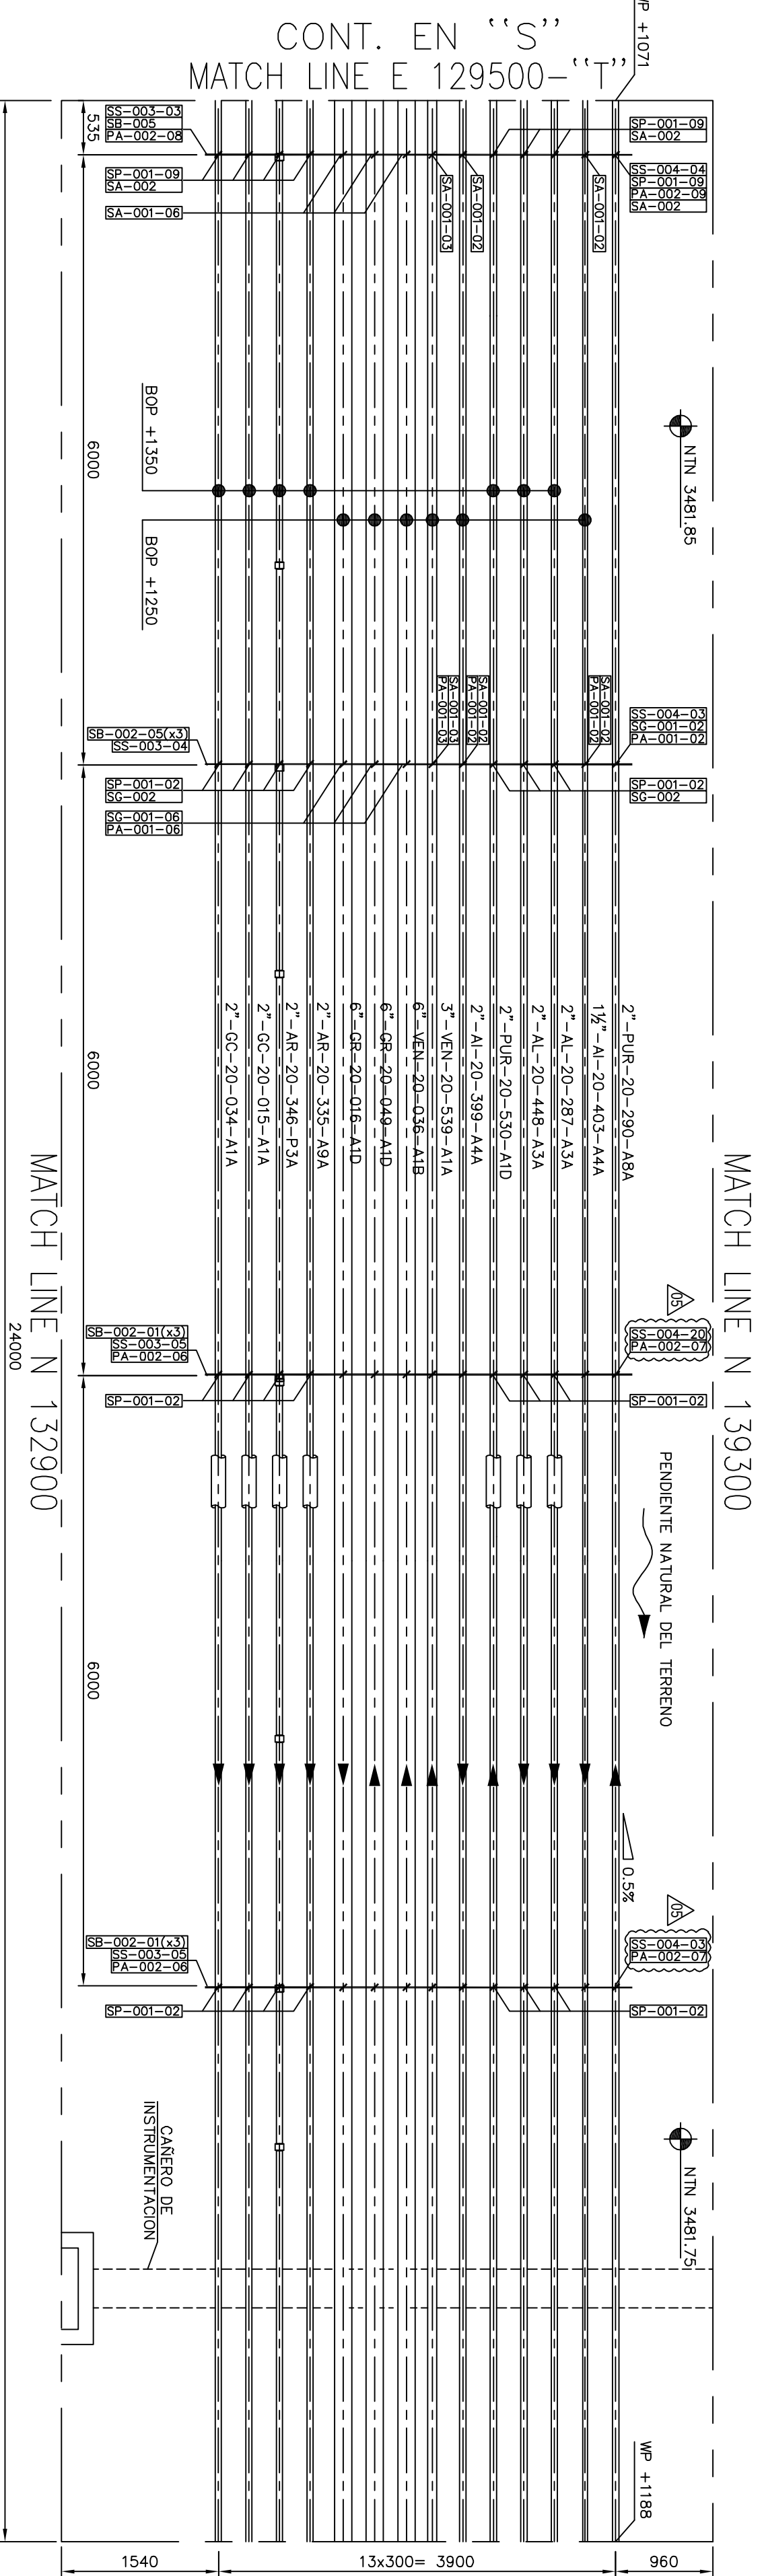
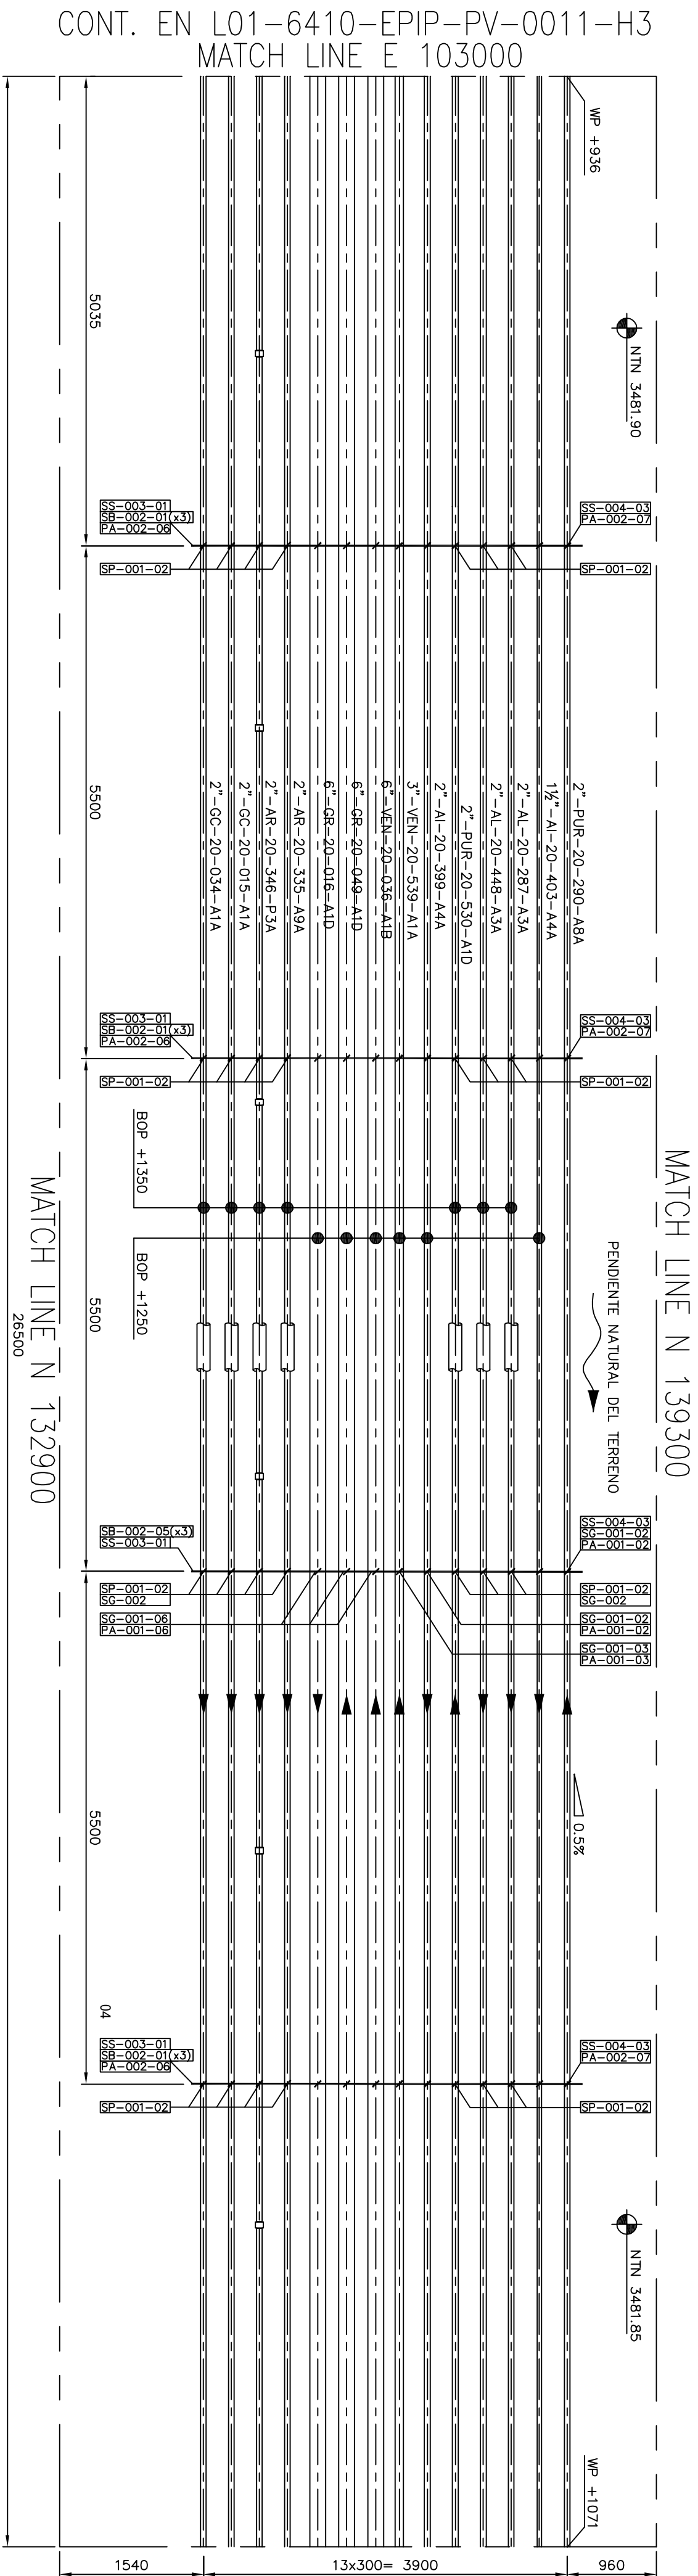


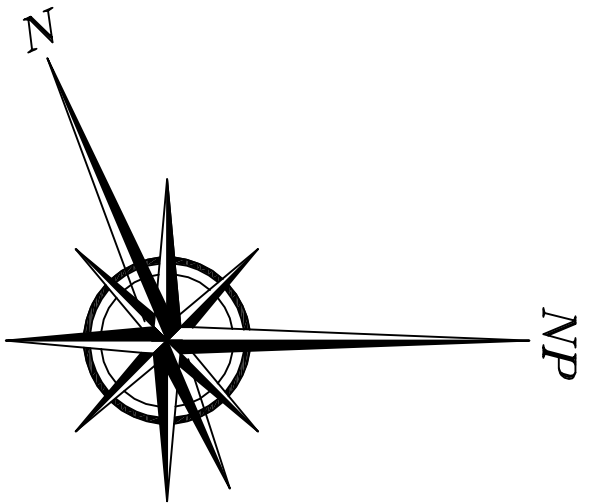

MATCH LINE E153500
CONT. EN L01-6410-EPIP-PV-0003-H1

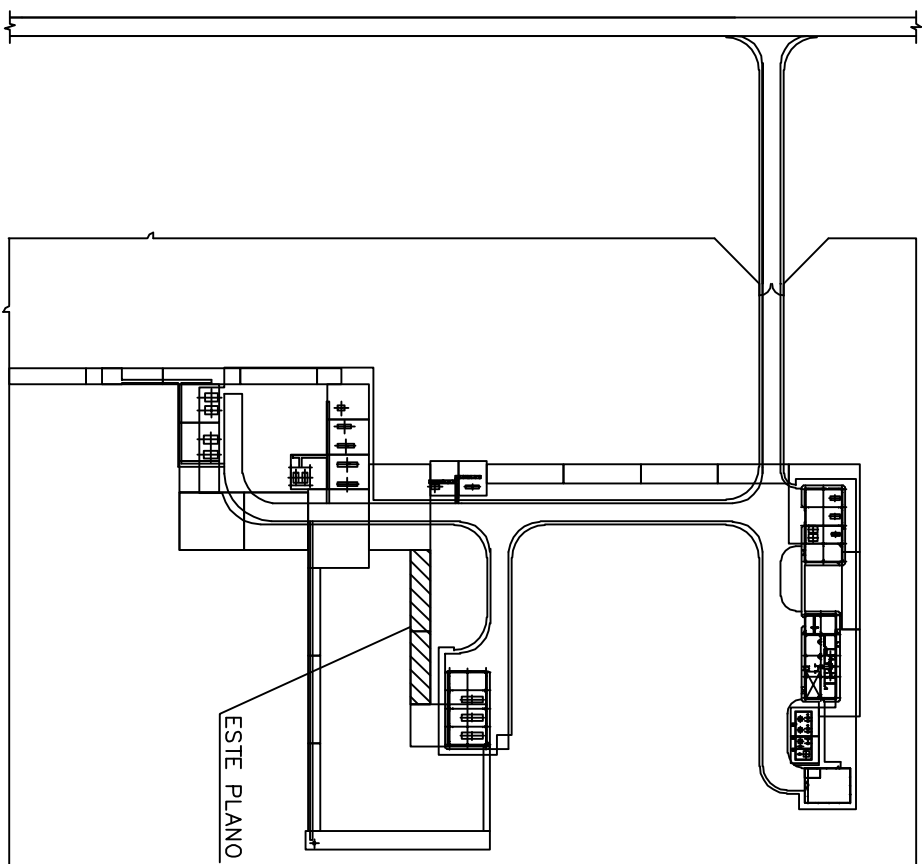

KEY PLAN

NOTAS

1. TODAS LAS DIMENSIONES ESTAN EN MILIMETROS SALVO INDICACION CONTRARIA.
2. LAS COORDENADAS ESTAN EXPRESADAS EN METROS EN SISTEMA GK ARGENTINA F3 POSGAR 07 DATUM AR16.
3. TODAS LAS PROGRESIVAS ESTAN REFERIDAS AL 0.00 DE PLANTA.
4. EL NIVEL 0.00 CORRESPONDE AL NIVEL 3481.531 DE LA PLANTA.
5. LOS SOPORTES DE CANERIAS DE 1½" Y MENORES SERAN DEFINIDOS EN OBRA POR EL CONTRATISTA.

SIMBOLOGIA

	CANERIAS AEREAS
	CANERIAS ENTERRADAS
	BOTTOM OF PIPES
	CENTER LINE
	WORK POINT
	NIVEL TERRENO NATURAL
	NIVEL TERRENO TERMINADO
	NIVEL SUPERIOR DEL PAVIMENTO
	NIVEL SUPERIOR DE HORMIGON
	JUNTA DIELECTRICA

DOCUMENTOS DE REFERENCIA:

L01-6410-EGEN-LY-0002 - LAY OUT - PLANTA COMPRESORA
L01-6410-EPIP-PV-0001 - KEY PLAN
L01-6410-ECIV-DT-0067 a 0073 - PLATAFORMAS Y PASARELAS
L01-6410-EPIP-DT-0007 - CUADERNILLO DE SOPORTES TÍPICOS
L01-6410-EPIP-DT-0002 - PIPING HOOK UP STANDARD
L01-6410-EPIP-ET-0001 - PIPING CLASS
L01-6410-EPIP-PV-0013 - INTERCONEXION ENTRE EMAR Y PLANTA COMPRESORA
L01-6410-EPIP-PV-0006-H1 - AREA 05 - SKIDS DE REGULACION DE GAS
L01-6410-EPIP-PV-00011-H2 - AREA 10 - INTERCONEXIONES
L01-6410-EPIP-PV-0002 - AREA 01 - FILTROS SEPARADORES DE ENTRADA



GERENCIA TÉCNICA


PROVINCIA DE SALTA – DPLO LA POWA
PLANTA COMPRESORA RIO DE LAS BURRAS
PLANO PARA APROBACION DE REMSA Y GASNOR.

ESCALA: FECHA: DIBUJO: REVISO:
24/07/24 G30 MC

Observaciones:

Rev	DESCRIPTION	Date	When	Verified	Approved
06	ASBUILT	24.07.24	G30	MC	---
05	EMISION PARA CONSTRUCCION - MODIFICACIONES EN HOJAS 1, 2 Y 9	24.03.23	UAR	ROG	ROK
04	EMISION PARA CONSTRUCCION - MODIFICACIONES INDICADAS	13.06.23	UAR	ROG	ROK
03	EMISION PARA CONSTRUCCION	07.06.23	UAR	ROG	ROK
02	EMISION PARA APROBACION	04.11.22	UAR	BER	ROK
01	REVIEW ONLY SHEET 11	16.09.19	DAC	BER	ROK
00	ISSUED FOR USE	29.08.19	PAA	BER	ROK
0A	ISSUED FOR REVIEW	31.05.19	PAA	BER	ROK

CENTENARIO LITHIUM PROJECT DE COMPRESSIION PLANT

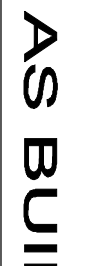

AREA 10 - INTERCONEXIONES - HOJA 10 DE 11
RIO DE LAS BURRAS PLANTA COMPRESORA

Piping Drawing

AS BUILT
Remsa
Energía y Minería Salitina
CENTENARIO LITHIUM PROJECT
DE COMPRESSIION PLANT
L01-6410-EPIP-PV-0011
Rev. 06