


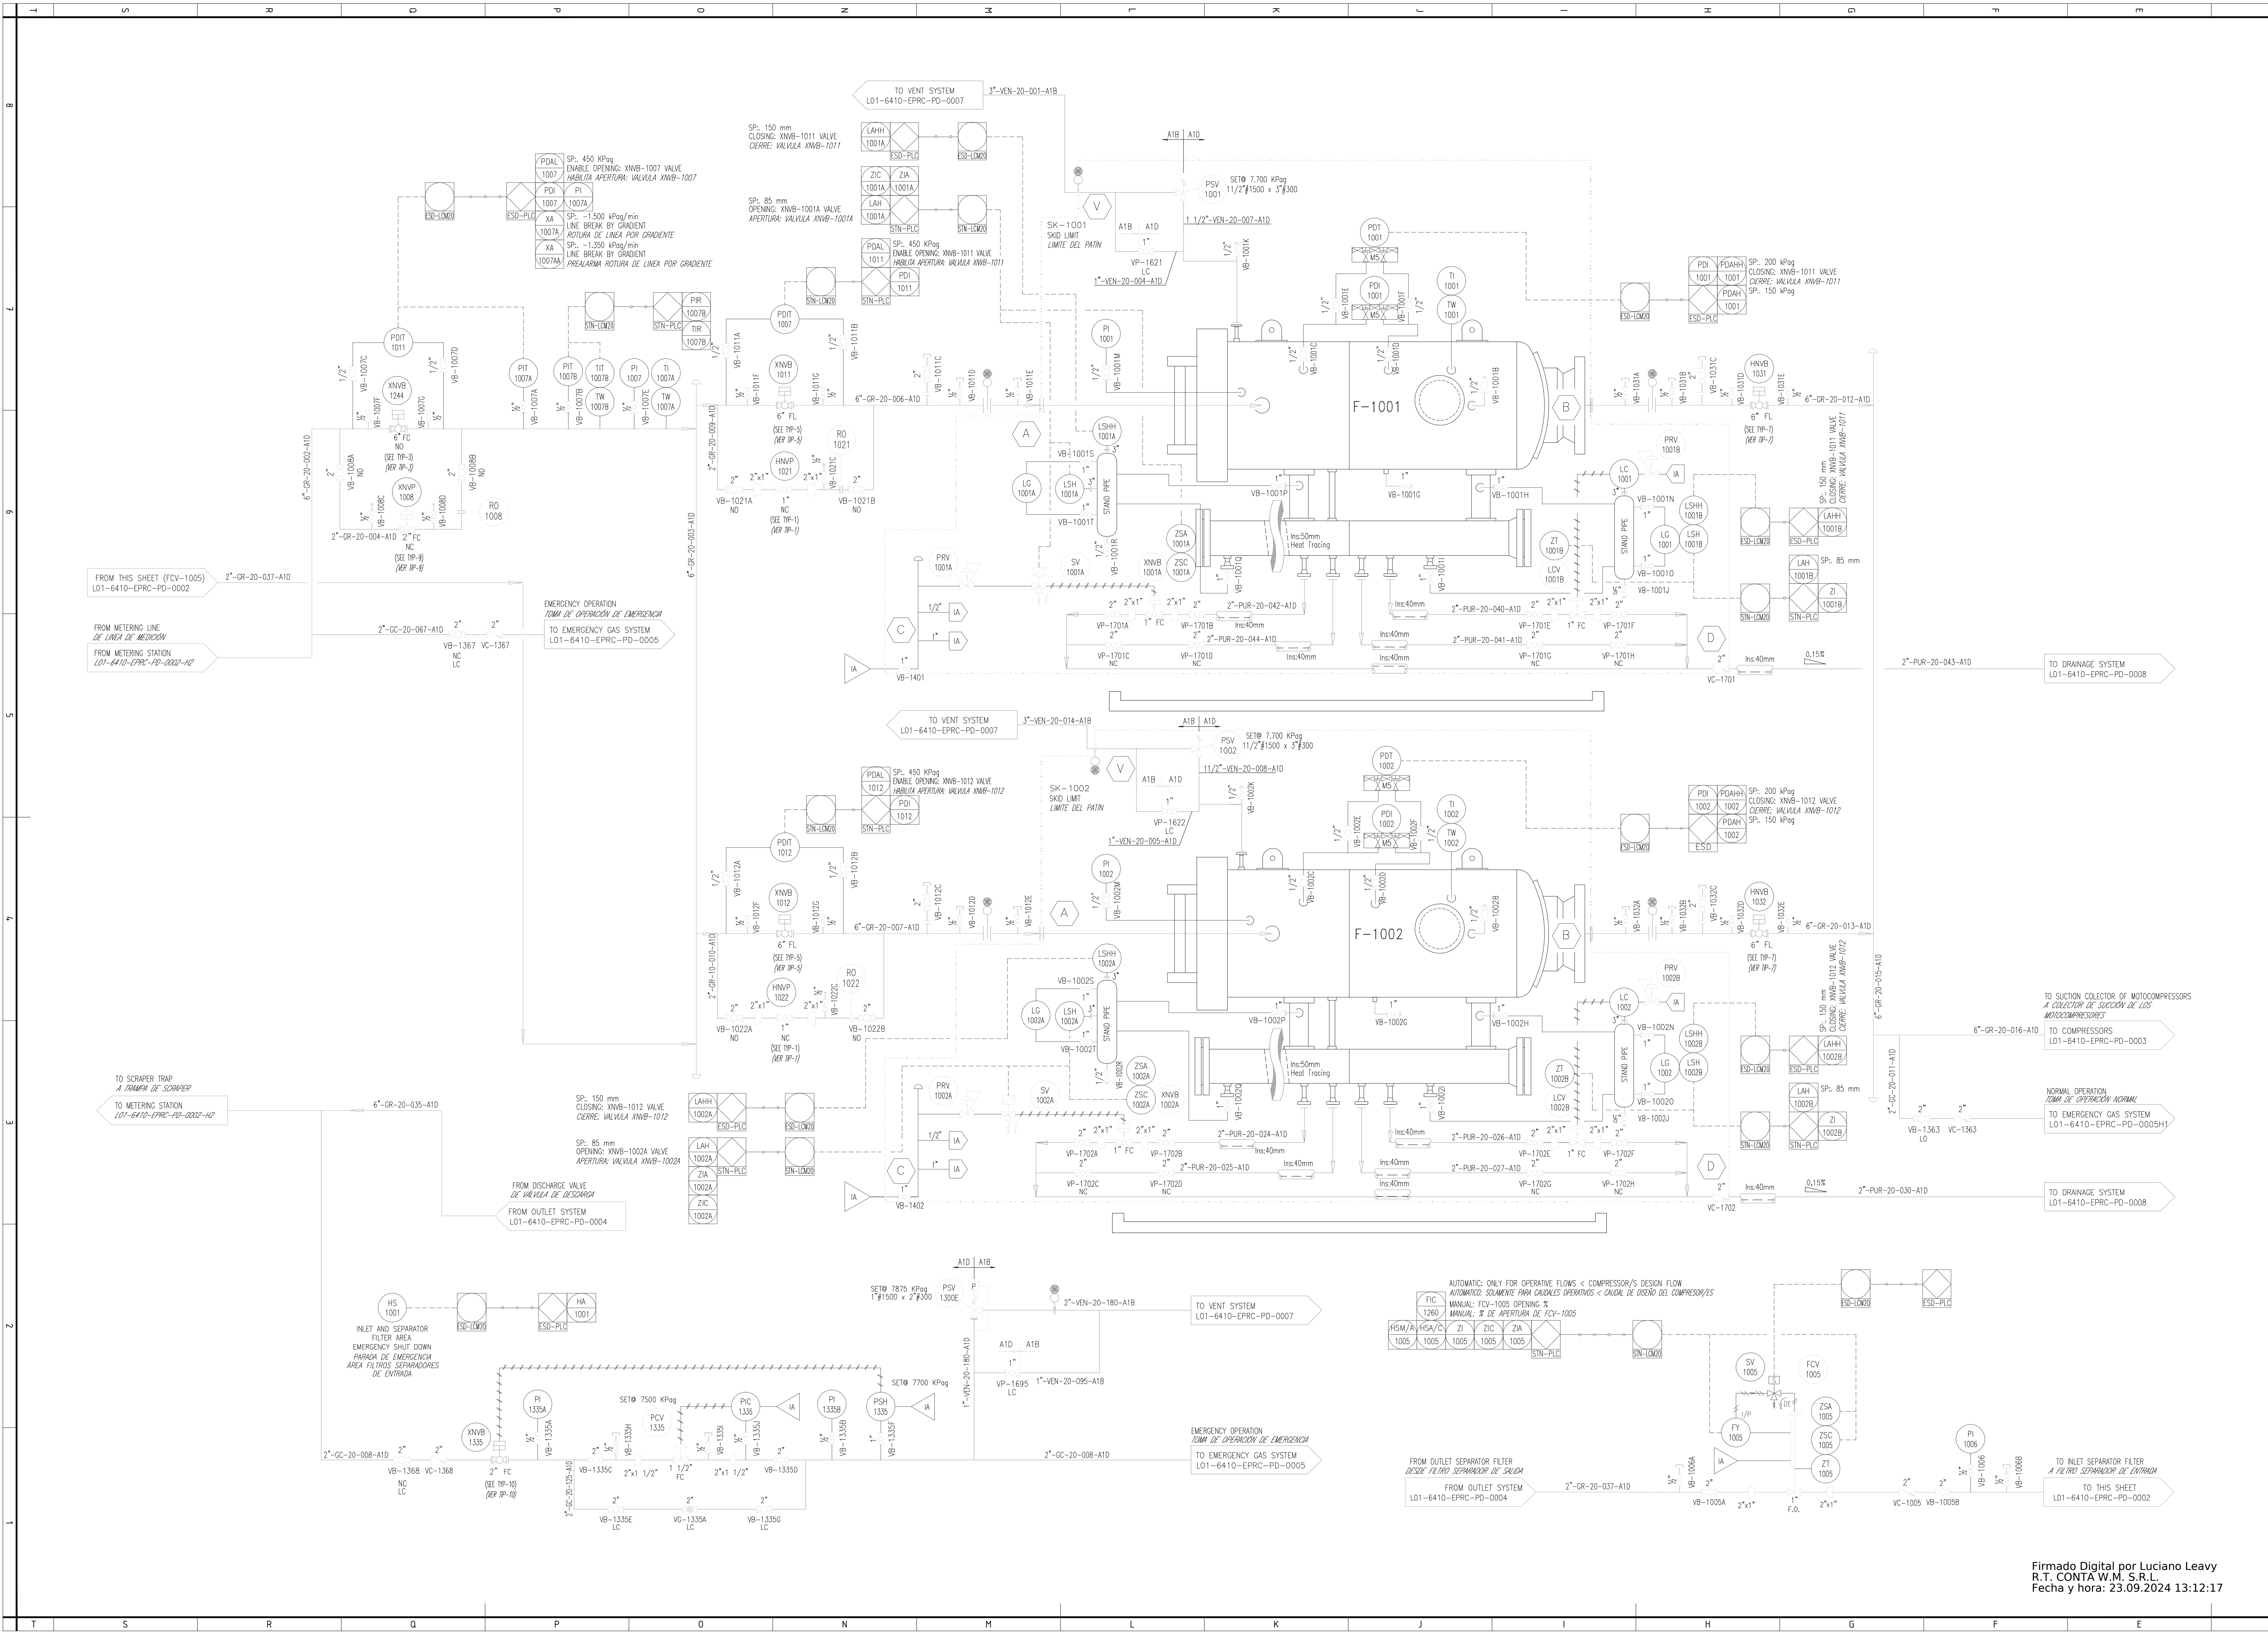

NOTES (NOTAS)

1- VALVE INSTRUMENTATION TYP-1, 2, 3, 4, 5, 6, 7, 8, 9, 10 y 11 ARE IN DOCUMENT N°L01-6410-EPRC-PD-0001 "SYMBOLOLOGY".
LOS TYP-1, 2, 3, 4, 5, 6, 7, 8, 9, 10 y 11 DE INSTRUMENTACIÓN DE VALVULAS SE ENCUENTRAN EN EL PLANO DE SIMBOLOGÍA N°L01-6410-EPRC-PD-0001.

2- ALL THE IDENTIFICATIONS (TAG'S) OF THE EQUIPMENTS AND INSTRUMENTS MUST BE PREFIXED WITH THE 6410 PREFIX.
A TODAS LAS IDENTIFICACIONES (TAG'S) DE LOS EQUIPOS E INSTRUMENTOS SE LES DEBERÁ ANTEPONER EL PREFIJO 6410.

EQUIPMENT (EQUIPOS)

SK-1001/2: SUCTION SEPARATOR FILTER SKID
PATIN DE FILTRO SEPARADOR DE ENTRADA

F-1001/1002: SUCTION SEPARATOR FILTERS
FILTROS SEPARADORES DE ENTRADA

DESIGN PRESSURE: 100 Barg
PRESIÓN DE DISEÑO: 10.000 KPag
DESIGN FLOW RATE: 600 Msm³/d
CAUDAL DE DISEÑO: 600 Msm³/d
DESIGN TEMPERATURE: -29°C / +100°C
TEMPERATURA DE DISEÑO: -29°C / +100°C
PRESSURE DROP: 0.35 Barg
CAIDA DE PRESIÓN: 35 KPag
MINIMUM OPERATION PRESSURE: 32 Barg
PRESIÓN MÍNIMA DE OPERACIÓN: 3200 KPag

REFERENCES (DOCUMENTACIÓN DE REFERENCIA)

L01-6410-EPRC-PD-0001	FLOW DIAGRAM
L01-6410-EPRC-PD-0001	SYMBOLOLOGY
L01-6410-EPRC-PD-0003	COMPRESSION SYSTEM
L01-6410-EPRC-PD-0004	VERTICAL SEPARATORS AND OUTLET SYSTEM
L01-6410-EPRC-PD-0005	EMERGENCY FUEL GAS SYSTEM
L01-6410-EPRC-PD-0006	START-UP AND FUEL GAS SYSTEM (MMCC/MMGG)
L01-6410-EPRC-PD-0007	VENT GAS SYSTEM
L01-6410-EPRC-PD-0008	OPEN AND CLOSED DRAINAGE SYSTEM
L01-6410-EPRC-PD-0009	INDUSTRIAL WATER SYSTEM
L01-6410-EPRC-PD-0010	OIL SYSTEM (MMCC/MMGG)
L01-6410-EPRC-PD-0011	COMPRESSED AIR SYSTEM
L01-6410-EPRC-PD-0012	FIRE & GAS DETECTION SYSTEM

AS BUILT

remsa
ENERGÍA Y MINERÍA SALTENA

CONTA SRL
Examina Sudamérica

Numero de documento	Revision
L01-6410-EPRC-PD-0002	04
Fecha:	09/09/24
Dibujo:	AJC
Revisó:	MC
Aprobó:	

remsa
ENERGÍA Y MINERÍA SALTENA

GERENCIA TÉCNICA

LUGAR: PROVINCIA DE SALTA - OPTO LA POMA

OBRA: PLANTA COMPRESORA RIO DE LAS BURRAS

PLANO PARA APROBACIÓN DE REMSA Y GASNOR.

ESCALA: DIBUJO: REVISO

S/E: 09/09/24: AJC: MC

Aprobado Insp. de REMSA

Ing. Guido Toney REMSA S.A. Fecha y hora: 21.10.2024 14:24:33

Observaciones:

Rev.	DESCRIPTION	Date	Written	Verified	Approved
04	AS BUILT	09.09.24	AJC	PAG	MC
03	EMISION PARA CONSTRUCCION - PENDIENTES DE PROVEEDORES Y CAO	XX.08.24	ADI	RAM	KOV
02	EMISION PARA CONSTRUCCION - PENDIENTES DE PROVEEDORES Y CAO	30.08.23	ADI	RAM	KOV
01	EMITIDO PARA USO (HAZOP MODIFICACIONES)	05.12.19	EFO	RAM	KOV
00	EMITIDO PARA USO	13.08.19	EFO	RAM	KOV
00	EMITIDO PARA REVISION	14.04.19	EFO	RAM	KOV
0C	EMITIDO PARA REVISION (MODIFICACIONES GENERALES)	08.03.19	MAE	RAM	BER
0B	EMITIDO PARA COTIZACION	04.12.19	MAE	RAM	BER

CENTENARIO LITHIUM PROJECT
DE COMPRESSION PLANT

SISTEMA DE FILTRO DE ENTRADA Y SEPARADOR HOJA 1 DE 2
RIO DE LAS BURRAS PLANTA COMPRESORA

PIPING Y DIAGRAMA DE INSTRUMENTACION

Scale: S/E

Document Number: L01-6410-EPRC-PD-0002

Date:

Revisión: 04

Formal A0

Firmado Digital por Luciano Leavy
R.T. CONTA W.M. S.R.L.
Fecha y hora: 23.09.2024 13:12:17