


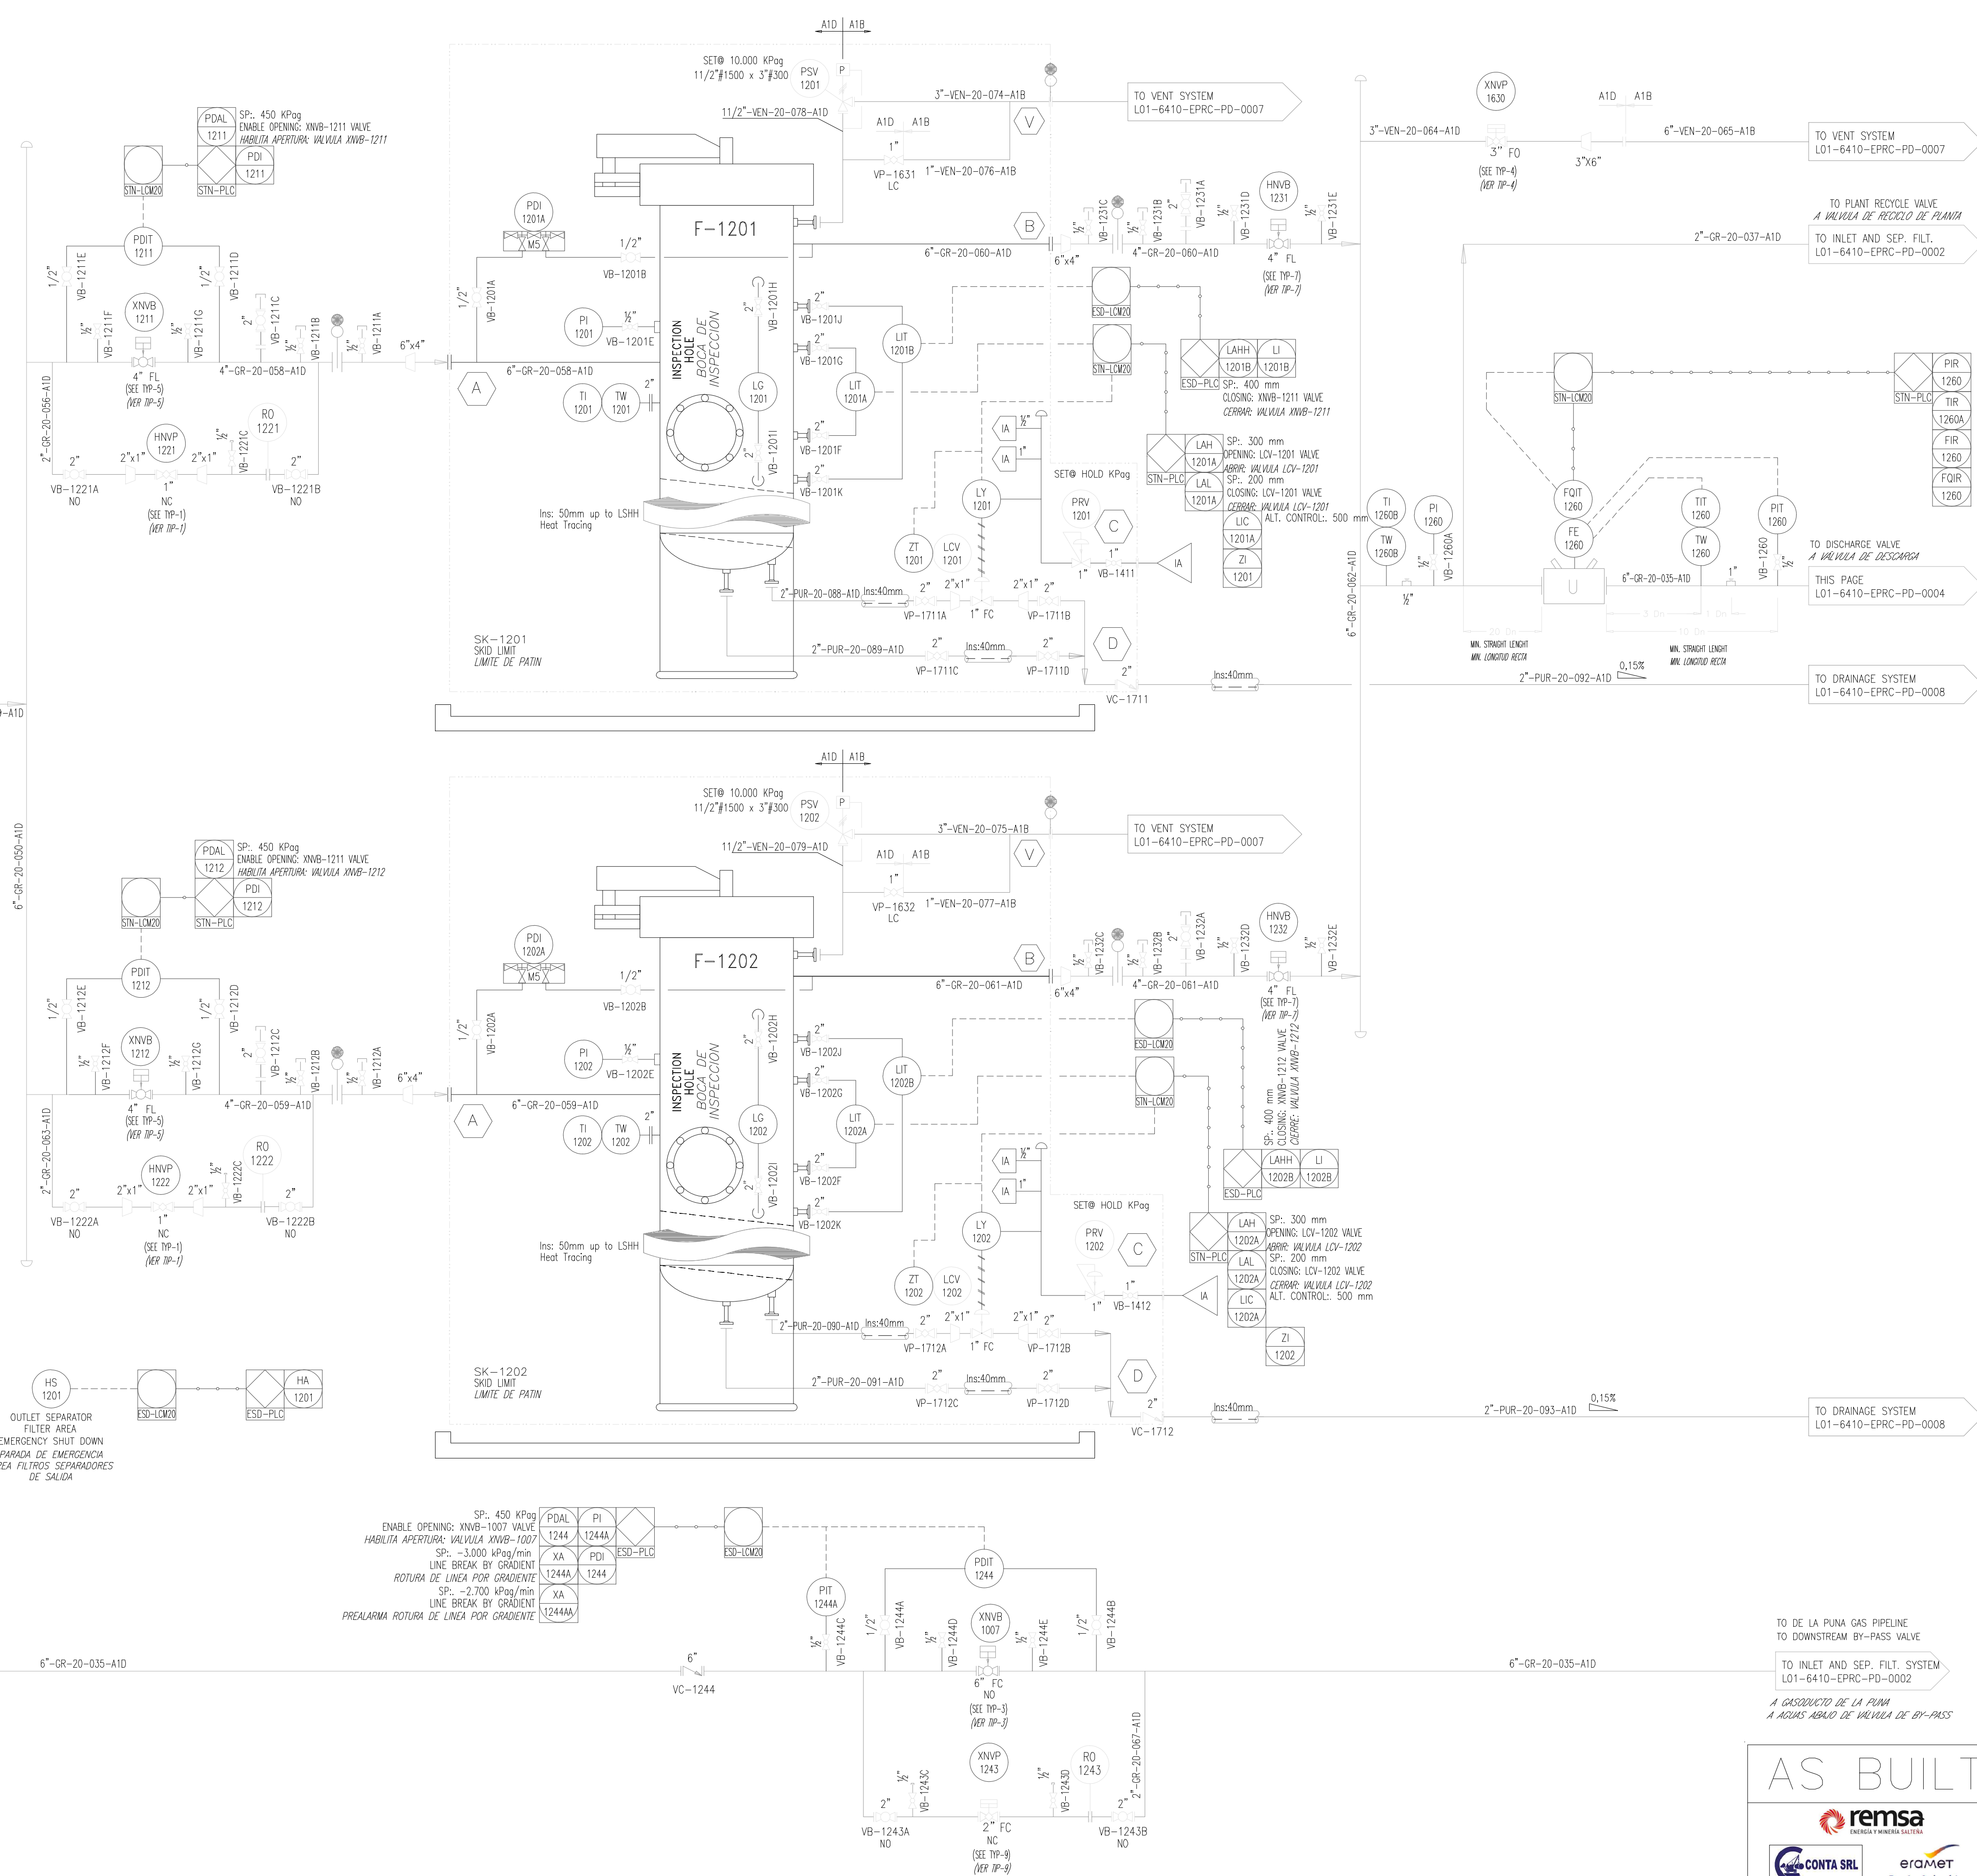

NOTES (NOTAS)

- VALVE INSTRUMENTATION TYP-1, 2, 3, 4, 5, 6, 7, 8, 9, 10 y 11 ARE IN DOCUMENT N°:L01-6410-EPRC-PD-0001 "SYMBOLOLOGY".
LOS TIP-1, 2, 3, 4, 5, 6, 7, 8, 9, 10 y 11 DE INSTRUMENTACIÓN DE VALVULAS SE ENCUENTRAN EN EL PLANO DE SIMBOLOGIA N°:L01-6410-EPRC-PD-0001.
- ALL THE IDENTIFICATIONS (TAG's) OF THE EQUIPMENTS AND INSTRUMENTS MUST BE PREFIXED WITH THE 6410 PREFIX.
A TODAS LAS IDENTIFICACIONES (TAG's) DE LOS EQUIPOS E INSTRUMENTOS SE LES DEBERÁ ANTEPONER EL PREFIJO 6410.

EQUIPMENT (EQUIPOS)

SK-1201/1202 : OUTLET SEPARATOR FILTER SKID (PPATIN DE FILTRO SEPARADOR DE SALIDA)
F-1201/1202 : OUTLET SEPARATOR FILTER (FILTRO SEPARADOR DE SALIDA)

DESIGN PRESSURE: 100 Barg
PRESIÓN DE DISEÑO: 10.000 KPa
DESIGN FLOW RATE: 600 Msm³/d
CAUDAL DE DISEÑO: 600 Msm³/d
DESIGN TEMPERATURE: -29°C / +100°C
TEMPERATURA DE DISEÑO: -29°C / +100°C
MINIMUM OPERATION PRESSURE: 32 Barg
MÍNIMA PRESIÓN DE OPERACIÓN: 3200 KPa
NORMAL OPERATION PRESSURE: 95 Barg
PRESIÓN NORMAL DE OPERACIÓN: 9500 KPa
MAXIMUM OPERATION PRESSURE: 98 Barg
MÁXIMA PRESIÓN DE OPERACIÓN: 9800 KPa

REFERENCES (DOCUMENTACIÓN DE REFERENCIA)

L01-6410-EPRC-FD-0001	FLOW DIAGRAM
L01-6410-EPRC-PD-0001	SYMBOLOLOGY
L01-6410-EPRC-PD-0002	INLET AND SEPARATOR FILTERS SYSTEM
L01-6410-EPRC-PD-0003	COMPRESSION SYSTEM
L01-6410-EPRC-PD-0005	EMERGENCY FUEL GAS SYSTEM
L01-6410-EPRC-PD-0006	START-UP AND FUEL GAS SYSTEM (MMCC/MMGG)
L01-6410-EPRC-PD-0007	VENT GAS SYSTEM
L01-6410-EPRC-PD-0008	OPEN AND CLOSED DRAINAGE SYSTEM
L01-6410-EPRC-PD-0009	INDUSTRIAL WATER SYSTEM
L01-6410-EPRC-PD-0010	OIL SYSTEM (MMCC/MMGG)
L01-6410-EPRC-PD-0011	COMPRESSED AIR SYSTEM
L01-6410-EPRC-PD-0012	FIRE & GAS DETECTION SYSTEM



GERENCIA TÉCNICA

LUGAR: PROVINCIA DE SALTA - DPTO LA POMA
OBRA: PLANTA COMPRESORA RIO DE LAS BURRAS

PLANO PARA APROBACIÓN DE REMSA Y GASNOR.

ESCALA	FECHA	DIBUJO	REVISO	Observaciones:
N/A	09/09/24	AJC	MC	
Aprobado Insp. de REMSA Ing. Guido Torney REMSA S.A. Fecha y hora: 21.10.2024 14:28:33				

Rev	DESCRIPTION	Date	Written	Verified	Approved
04	AS BUILT	09.09.24	AJC	PAG	MC
03	EMISION PARA CONSTRUCCION - PENDIENTES DE PROVEEDORES Y CAO	XX.08.24	ADI	RAM	KOV
02	EMISION PARA CONSTRUCCION - PENDIENTES DE PROVEEDORES Y CAO	30.08.23	ADI	RAM	KOV
01	EMITIDO PARA SU USO (MODIFICACIONES HAZOP)	05.12.19	EFO	RAM	KOV
00	EMITIDO PARA SU USO	06.08.19	EFO	RAM	KOV
00	EMITIDO PARA REVISION	15.04.19	EFO	RAM	KOV
0C	EMITIDO PARA REVISION (MODIFICACIONES GENERALES)	08.03.19	MAE	RAM	BER
0B	EMITIDO SU USO	04.02.19	MAE	RAM	BER

CENTENARIO LITHIUM PROJECT
DE COMPRESSION PLANT

FILTROS VERTICALES SEPARADORES DE SALIDA
RIO DE LAS BURRAS PLANTA COMPRESORA

PIPING Y DIAGRAMA DE INSTRUMENTACION

Document Number: L01-6410-EPRC-PD-0004

Date: 09/09/24

Rev: 04

Approved: MC

AS BUILT

Documento: L01-6410-EPRC-PD-0001

Revision: 04

Fecha: 09/09/24

Dibujó: AJC

Revisó: PAG

Aprobó: MC

Firmado Digital por Luciano Leavy
R.T. CONTA W.M. S.A.L.
Fecha y hora: 16.09.2024 17:14:03