


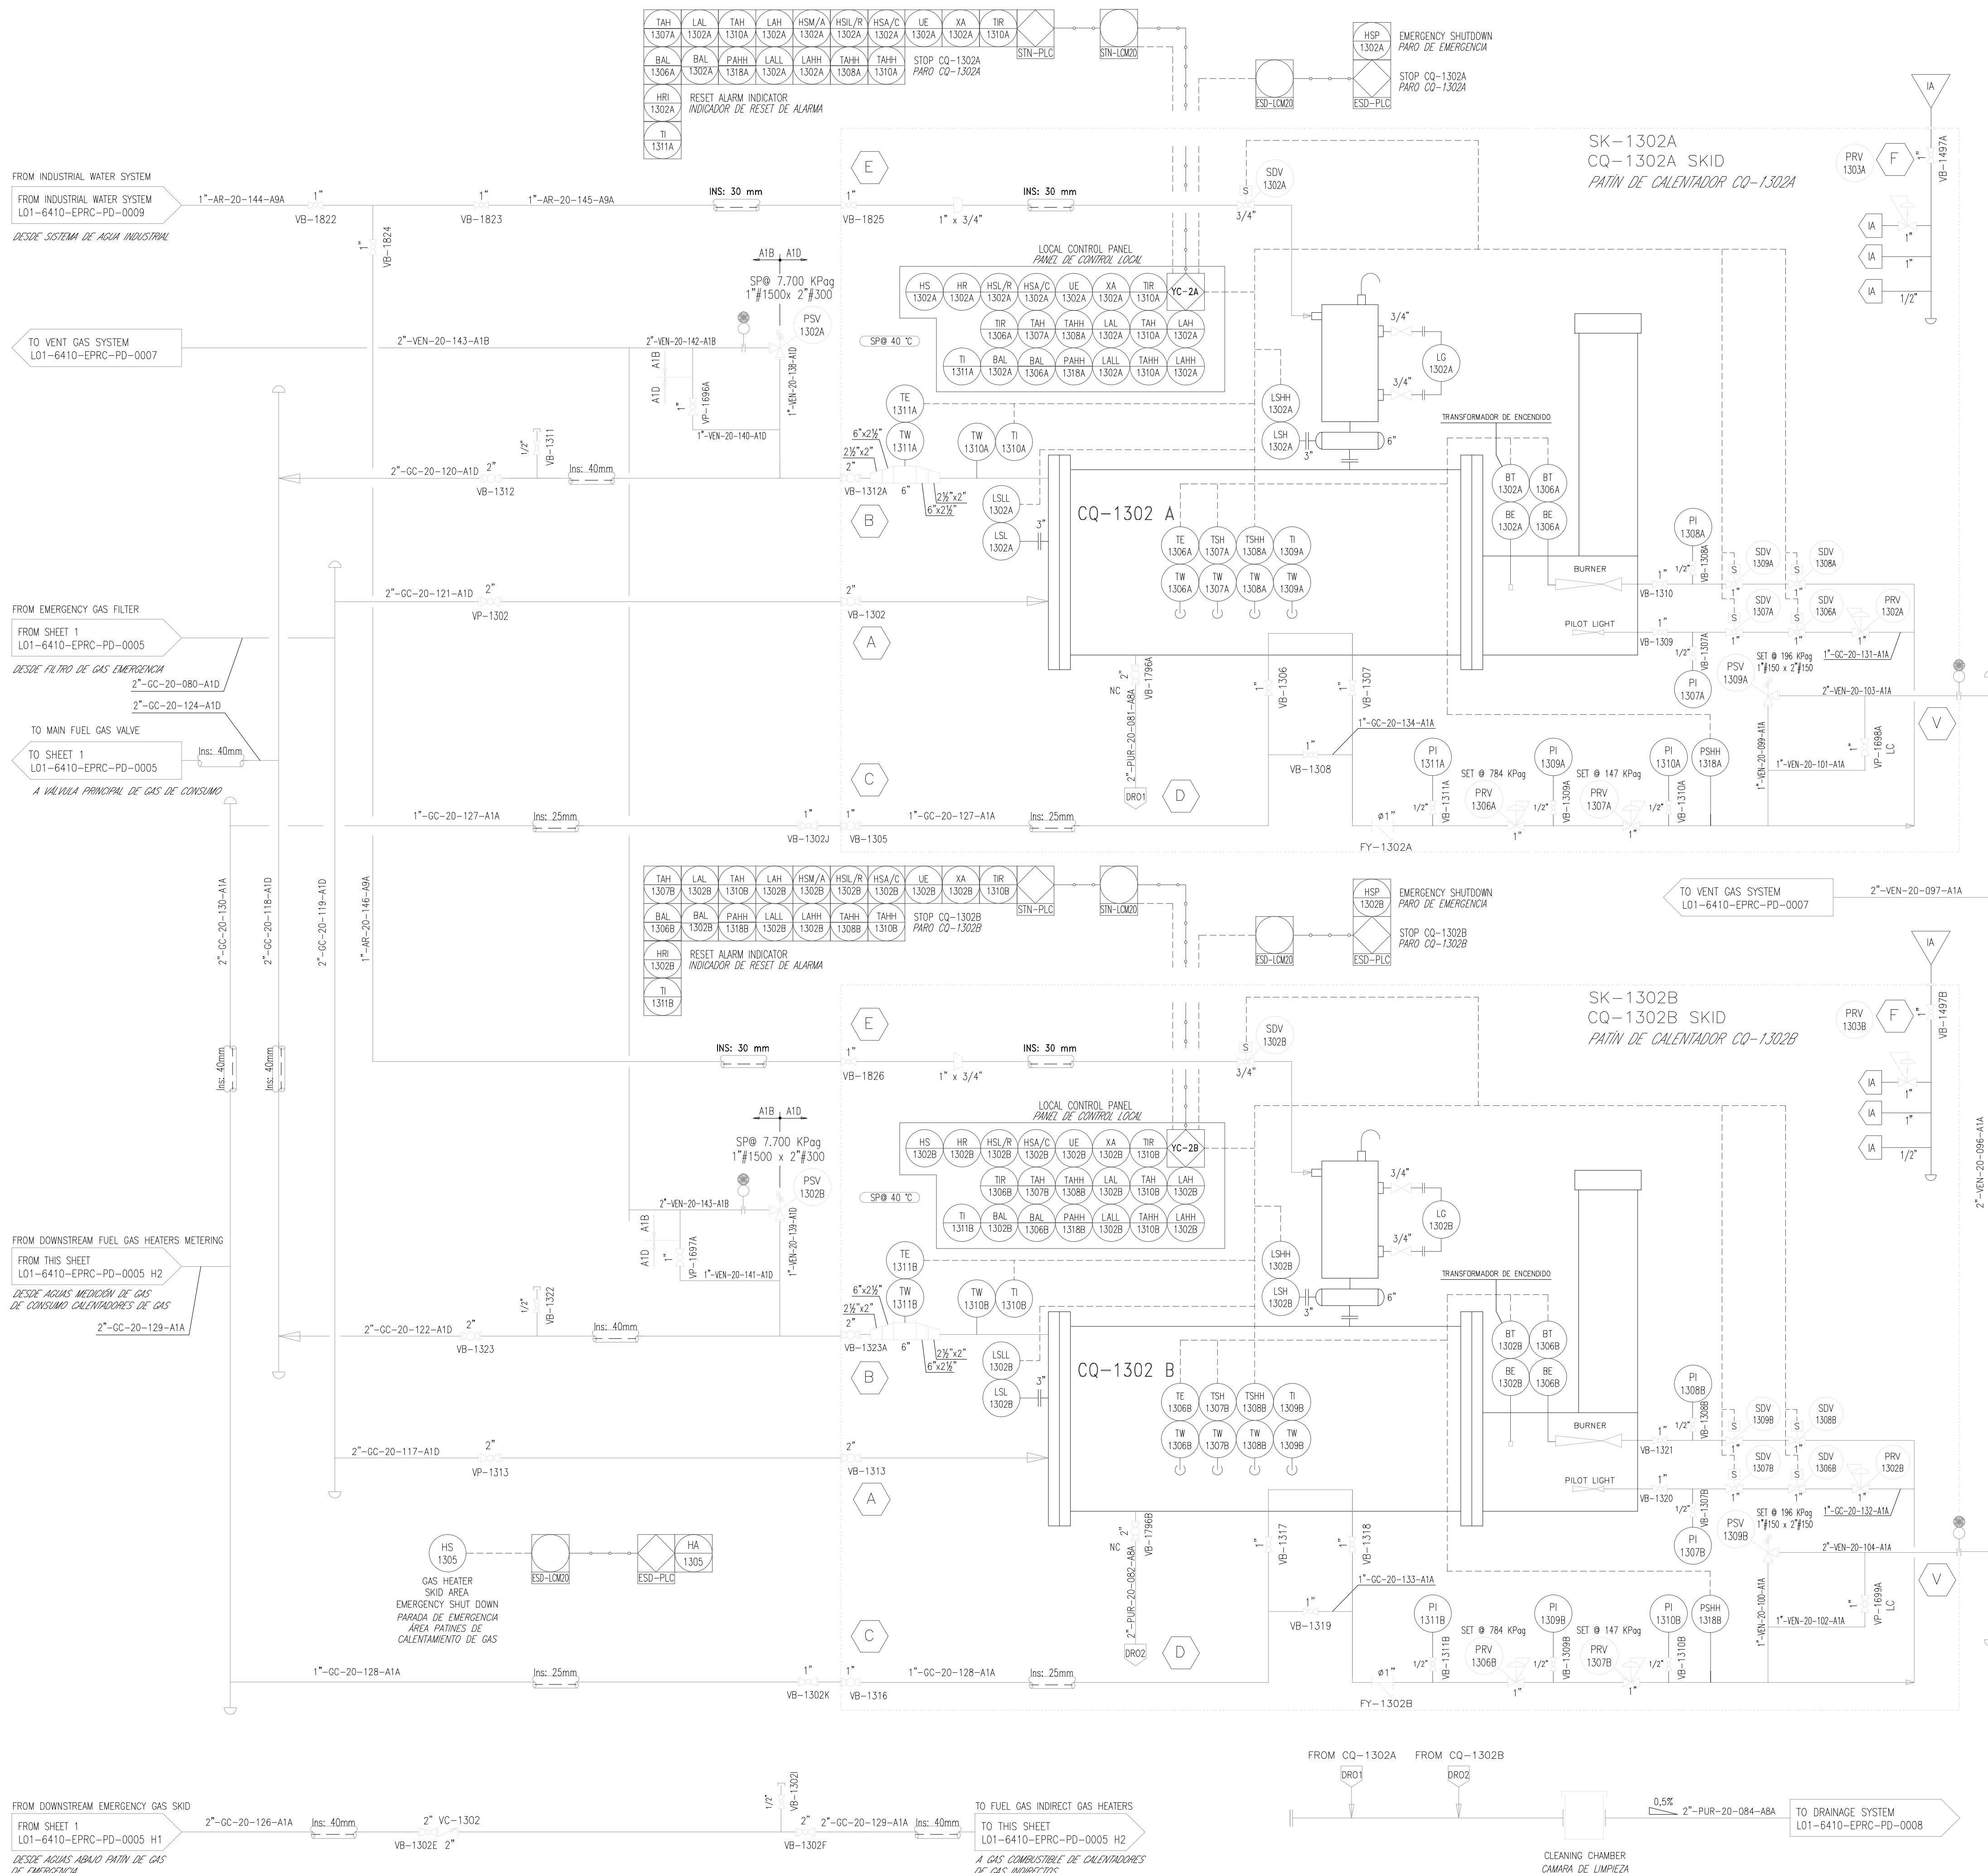

NOTES (NOTAS)

- VALVE INSTRUMENTATION TYP-1, 2, 3, 4, 5, 6, 7, 8, 9, 10 y 11 ARE IN DOCUMENT N°L01-6410-EPRC-PD-0001 "SYMBOLGY".
LOS TIP-1, 2, 3, 4, 5, 6, 7, 8, 9, 10 y 11 DE INSTRUMENTACIÓN DE VALVULAS SE ENCUENTRAN EN EL PLANO DE SIMBOLOGIA N°L01-6410-EPRC-PD-0001.
- ALL THE IDENTIFICATIONS (TAG'S) OF THE EQUIPMENTS AND INSTRUMENTS MUST BE PREFIXED WITH THE 6410 PREFIX.
A TODAS LAS IDENTIFICACIONES (TAG'S) DE LOS EQUIPOS E INSTRUMENTOS SE LES DEBERÁ ANTEPONER EL PREFIJO 6410.

EQUIPMENT (EQUIPOS)

SK-1301: LIQUID SEPARATOR FILTER SKID (PATIN DE FILTRO SEPARADOR DE LIQUIDOS)
F-1301: LIQUID SEPARATOR FILTER (FILTRO SEPARADOR DE LIQUIDOS)
PRESSURE DESIGN: 100 Barg
PRESION DE DISEÑO: 10.000 KPag
TEMPERATURE DESIGN: -29 °C / + 100 °C
TEMPERATURA DE DISEÑO: -29 °C / + 100 °C
FLOW RATE DESIGN: 55 Sm3/h
CAUDAL DE DISEÑO: 55 Sm3/h

SKID SK-1305: MMGG EMERGENCY GAS SKID (PATIN DE GAS DE EMERGENCIA MMGG)
PRESSURE DESIGN: 100 Barg
PRESION DE DISEÑO: 10.000 KPag
TEMPERATURE DESIGN: -29 °C / + 100 °C
TEMPERATURA DE DISEÑO: -29 °C / + 100 °C
FLOW RATE DESIGN: 55 Sm3/h
CAUDAL DE DISEÑO: 55 Sm3/h

REFERENCES (DOCUMENTACIÓN DE REFERENCIA:)

L01-6410-EPRC-PD-0001 FLOW DIAGRAM
L01-6410-EPRC-PD-0001 SYMBOLGY
L01-6410-EPRC-PD-0002 INLET AND SEPARATOR FILTERS SYSTEM
L01-6410-EPRC-PD-0003 COMPRESSION SYSTEM
L01-6410-EPRC-PD-0004 VERTICAL SEPARATORS AND OUTLET SYSTEM
L01-6410-EPRC-PD-0006 START-UP AND FUEL GAS SYSTEM (MMCC/MMGG)
L01-6410-EPRC-PD-0007 VENT GAS SYSTEM
L01-6410-EPRC-PD-0008 OPEN AND CLOSED DRAINAGE SYSTEM
L01-6410-EPRC-PD-0009 INDUSTRIAL WATER SYSTEM
L01-6410-EPRC-PD-0010 OIL SYSTEM (MMCC/MMGG)
L01-6410-EPRC-PD-0011 COMPRESSED AIR SYSTEM
L01-6410-EPRC-PD-0012 FIRE & GAS DETECTION SYSTEM

AS BUILT



Numero de documento	Revision
L01-6410-EPRC-PD-0005	04
Fecha:	09/09/24
Dibujó:	AJC
Revisó:	MC
Aprobó:	



GERENCIA TÉCNICA

LUGAR: PROVINCIA DE SALTA - DPTO LA POMA

PLANO PARA APROBACIÓN DE REMSA Y GASNOR.

OBRA: PLANTA COMPRESORA RIO DE LAS BURRAS

ESCALA: S/E

FECHA: 09/09/24

DIBUJO: AJC

REVISO: MC

Aprobado Insp. de REMSA

Ing. Guido Torney REMSA S.A.

Fecha y hora: 21.10.2024 14:30:19

Rev.	DESCRIPTION	Date	Written	Verified	Approved
04	AS BUILT	09.09.24	AJD	PAG	MC
03	EMISION PARA CONSTRUCCION - PENDIENTES DE PROVEEDORES Y CAO	22.08.24	ADI	RAM	KOV
02	EMISION PARA CONSTRUCCION - PENDIENTES DE PROVEEDORES Y CAO	30.08.23	ADI	RAM	KOV
01	EMITIDO PARA SU USO (MODIFICACIONES HAZOP)	05.12.19	EFO	RAM	KOV
00	EMITIDO PARA SU USO	06.08.19	EFO	RAM	KOV
00	EMITIDO PARA REVISION	15.04.19	EFO	RAM	KOV
0C	EMITIDO PARA REVISION (MODIFICACIONES GENERALES)	08.03.19	MAE	RAM	BER
0B	EMITIDO PARA SU USO	04.02.19	MAE	RAM	BER

CENTENARIO LITHIUM PROJECT
DE COMPRESSION PLANTSISTEMA GAS DE EMERGENCIA MMGG (HOJA 1 DE 2)
RIO DE LAS BURRAS PLANTA COMPRESORA

Scale:	S/C	Document Number:	Date: DATE	A1
L01-6410-EPRC-PD-0005			Rev.	04

Firmado Digital por Luciano Leavy
R.T. CONTA W.M. S.R.L.
Fecha y hora: 23.09.2024 13:14:13