


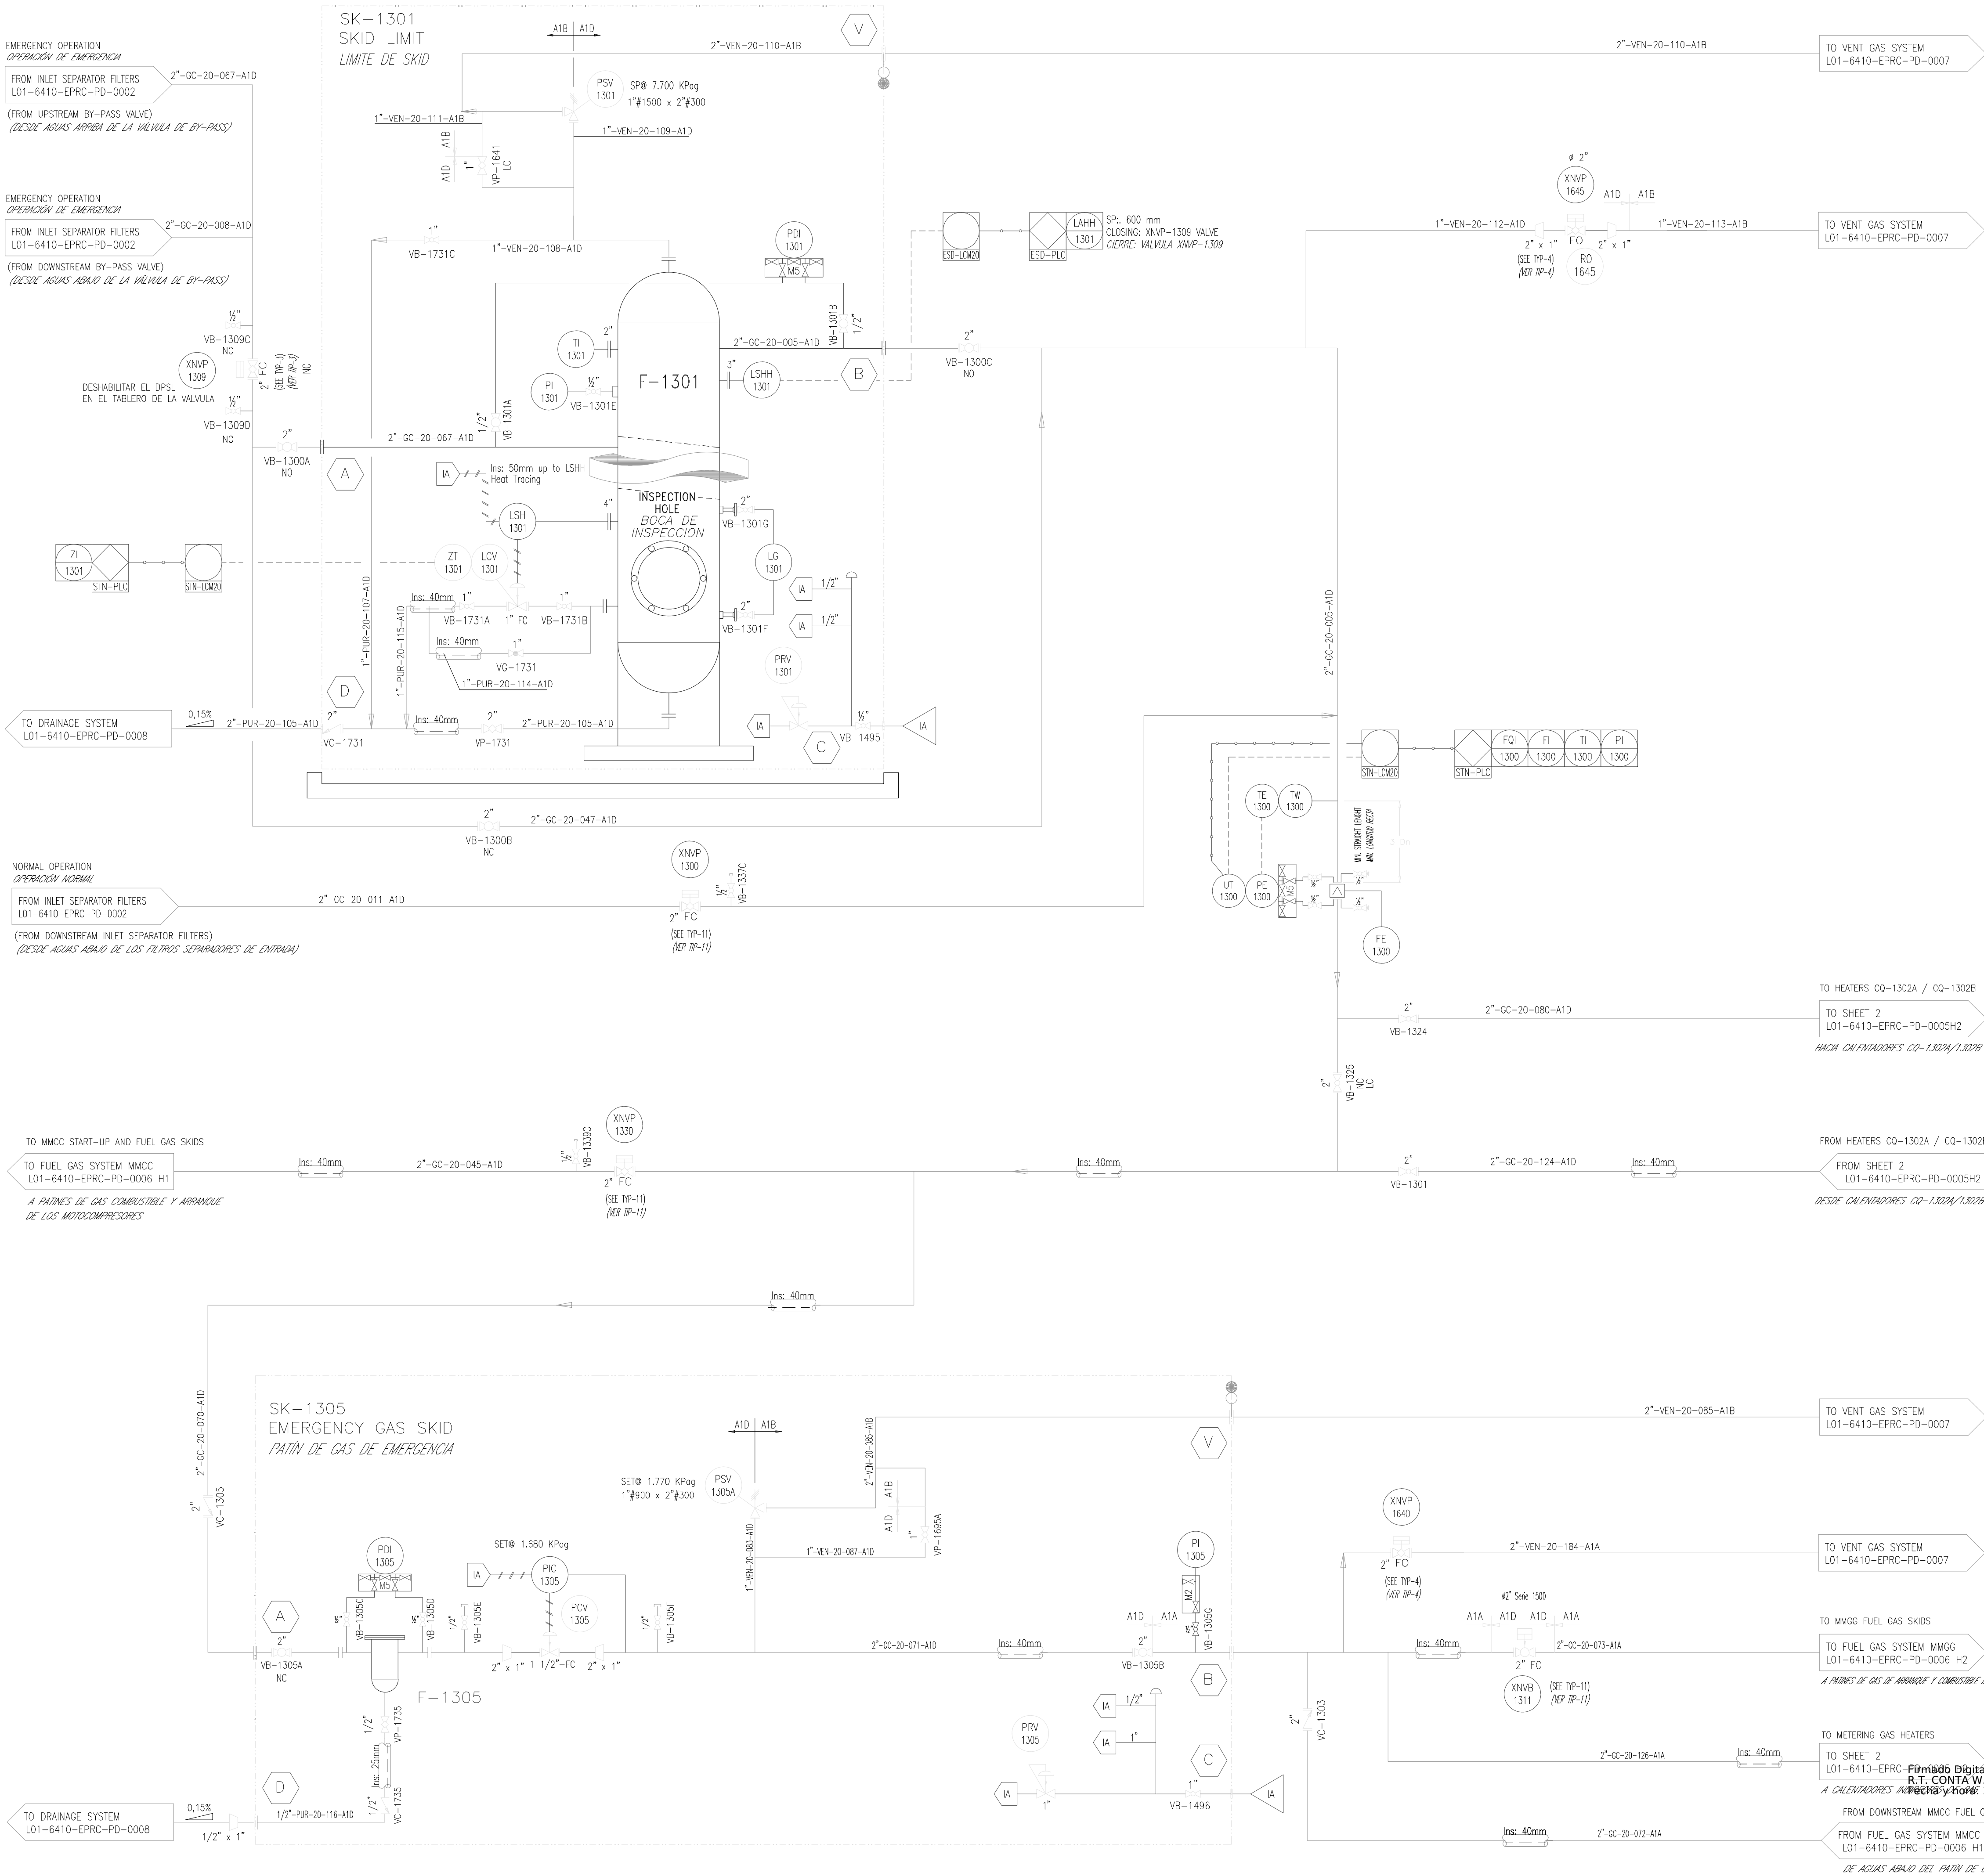

- NOTES (NOTAS)
- 1-

VALVE INSTRUMENTATION TYP-1, 2, 3, 4, 5, 6, 7, 8, 9, 10 y 11 ARE IN DOCUMENT N°L01-6410-EPRC-PD-0001 "SYMBOLOLOGY".
LOS TIP-1, 2, 3, 4, 5, 6, 7, 8, 9, 10 y 11 DE INSTRUMENTACIÓN DE VALVULAS SE ENCUENTRAN EN EL PLANO DE SIMBOLOGIA N°L01-6410-EPRC-PD-0001.
- 2-

ALL THE IDENTIFICATIONS (TAG'S) OF THE EQUIPMENTS AND INSTRUMENTS MUST BE PREFIXED WITH THE 6410 PREFIX.
A TODAS LAS IDENTIFICACIONES (TAG'S) DE LOS EQUIPOS E INSTRUMENTOS SE LES DEBERÁ ANTEPONER EL PREFIJO 6410.

EQUIPMENT (EQUIPOS)

SK-1302A/1302B:INDIRECT GAS HEATER SKID (PATIN DECALENTADOR DE GAS INDIRECTO)
CQ-1302A/CQ-1302B:INDIRECT GAS HEATER (CALENTADOR DE GAS INDIRECTO)
FLOW RATE DESIGN: 790 Sm3/h
CAUDAL DE DISEÑO: 790 Sm3/h
HEAT EXCHANGED: 9.600 Kcal/h
CALOR INTERCAMBIADO: 9.600 Kcal/h

REFERENCES (DOCUMENTACIÓN DE REFERENCIA:)

L01-6410-EPRC-FD-0001	FLOW DIAGRAM
L01-6410-EPRC-PD-0001	SYMBOLOLOGY
L01-6410-EPRC-PD-0002	INLET AND SEPARATOR FILTERS SYSTEM
L01-6410-EPRC-PD-0003	COMPRESSION SYSTEM
L01-6410-EPRC-PD-0004	VERTICAL SEPARATORS AND OUTLET SYSTEM
L01-6410-EPRC-PD-0005	EMERGENCY FUEL GAS SYSTEM
L01-6410-EPRC-PD-0006	START-UP AND FUEL GAS SYSTEM (MMCC/MMGG)
L01-6410-EPRC-PD-0007	VENT GAS SYSTEM
L01-6410-EPRC-PD-0008	OPEN AND CLOSED DRAINAGE SYSTEM
L01-6410-EPRC-PD-0009	INDUSTRIAL WATER SYSTEM
L01-6410-EPRC-PD-0010	OIL SYSTEM (MMCC/MMGG)
L01-6410-EPRC-PD-0011	COMPRESSED AIR SYSTEM
L01-6410-EPRC-PD-0012	FIRE & GAS DETECTION SYSTEM

AS BUILT

remsa

ENERGÍA Y MINERÍA SALTENA

eramet

Examine Sudamérica

Numero de documento	Revision
L01-6410-EPRC-PD-0005	04
Fecha:	09/09/24
Dibujó:	AJC
Revisó:	MC
Aprobó:	

remsa

ENERGÍA Y MINERÍA SALTENA

GERENCIA TÉCNICA

LUGAR:

PROVINCIA DE SALTA – DPTO LA POMA

OBRA:

PLANTA COMPRESORA RIO DE LAS BURRAS

PLANO PARA APROBACIÓN DE REMSA Y GASNOR.

ESCALA

S/E

FECHA

09/09/24

DIBUJO

AJC

REVISO

MC

Observaciones:

Aprobado Insp. de REMSA

Ing. Guido Torney REMSA S.A.
Fecha y hora: 21.10.2024 14:34:20

04	AS BUILT	09.09.24	AJD	PAG	MC
03	EMISION PARA CONSTRUCCION - PENDIENTES DE PROVEEDORES Y CAO	22.08.24	ADI	RAM	KOV
02	EMISION PARA CONSTRUCCION - PENDIENTES DE PROVEEDORES Y CAO	30.08.23	ADI	RAM	KOV
01	EMITIDO PARA SU USO (MODIFICACIONES HAZOP)	05.12.19	EFO	RAM	KOV
00	EMITIDO PARA SU USO	06.08.19	EFO	RAM	KOV
00	EMITIDO PARA REVISION	15.04.19	EFO	RAM	KOV
0C	EMITIDO PARA REVISION (MODIFICACIONES GENERALES)	08.03.19	MAE	RAM	BER
0B	EMITIDO PARA SU USO	04.02.19	MAE	RAM	BER
Rev.	DESCRIPTION	Date	Written	Verified	Approved

eramet

Examine Sudamérica

remsa

ENERGÍA Y MINERÍA SALTENA

CENTENARIO LITHIUM PROJECT
DE COMPRESSION PLANT

SISTEMA DE GAS DE EMERGENCIA MMGG (HOJA 2 DE 2)
RIO DE LAS BURRAS PLANTA COMPRESORA

PIPING Y DIAGRAMA DE INSTRUMENTACION

Document Number: L01-6410-EPRC-PD-0005

Date: 23.09.2024 13:12:23

Rev. 04

A1

ERAMINE RESERVES THE PROPERTY OF THIS DOCUMENT, WITH PROHIBITION OF REPRODUCE IT, MODIFY IT, OR DOWNLOAD IT, ANY PART OR WHOLE FOR OTHER COMPANY OR PERSON WITHOUT PREVIOUS WRITTEN AUTHORIZATION