


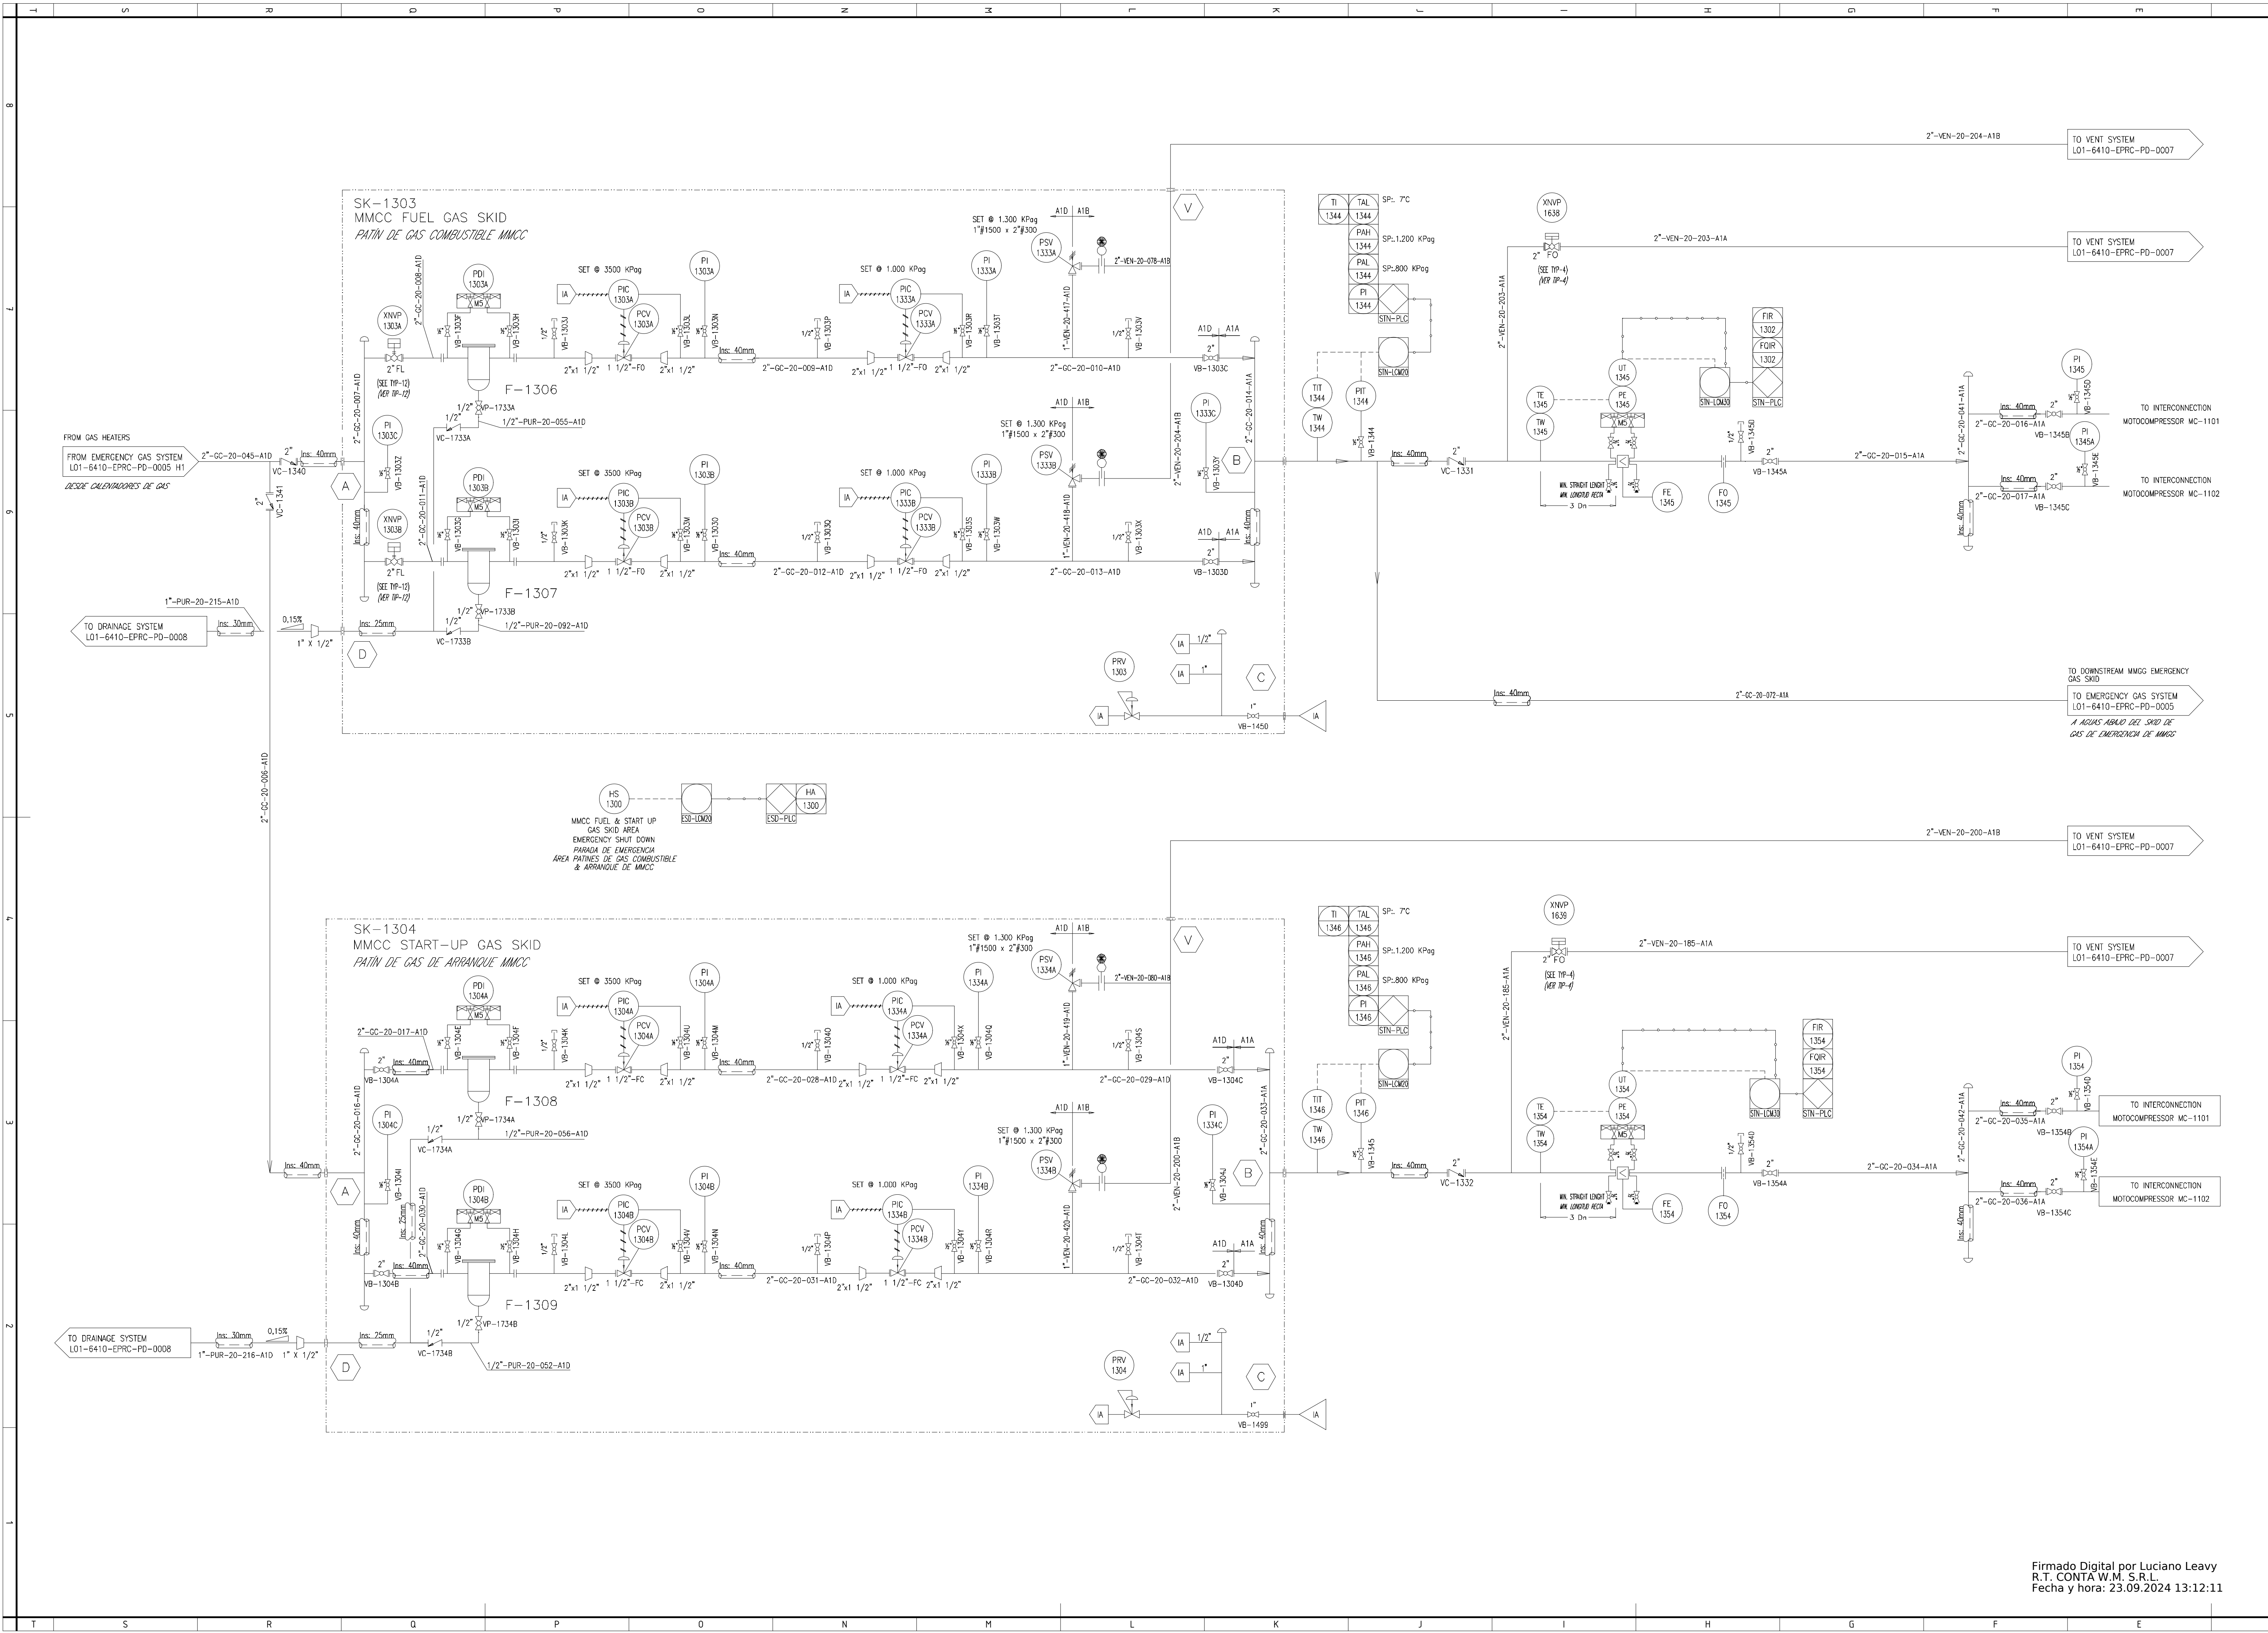

NOTES

1- VALVE INSTRUMENTATION TYP-1, 2, 3, 4, 5, 6, 7, 8, 9, 10 y 11 ARE IN DOCUMENT N°L01-6410-EPRC-PD-0001 "SYMBOLOLOGY".
LOS TYP-1, 2, 3, 4, 5, 6, 7, 8, 9, 10 y 11 DE INSTRUMENTACIÓN DE VÁLVULAS SE ENCUENTRAN EN EL PLANO DE SIMBOLOGÍA N°L01-6410-EPRC-PD-0001.

2- ALL THE IDENTIFICATIONS (TAG'S) OF THE EQUIPMENTS AND INSTRUMENTS MUST BE PREFIXED WITH THE 6410 PREFIX.
A TODAS LAS IDENTIFICACIONES (TAG'S) DE LOS EQUIPOS E INSTRUMENTOS SE LES DEBE ANTEPONER EL PREFIJO 6410.

EQUIPMENT (EQUIPOS)

SK-1303: MMCC FUEL GAS SKID (PATIN DE GAS COMBUSTIBLE MMCC)
DESIGN PRESSURE: 100 Barg
PRESIÓN DE DISEÑO: 10,000 KPa(g)
DESIGN TEMPERATURE: -29°C / +100°C
TEMPERATURA DE DISEÑO: -29°C / +100°C
FLOW RATE DESIGN: 600 Sm³/h
CAUDAL DE DISEÑO: 600 Sm³/h

SKID SK-1304: MMCC START-UP GAS SKID (PATIN DE GAS DE ARRANQUE MMCC)
DESIGN PRESSURE: 100 Barg
PRESIÓN DE DISEÑO: 10,000 KPa(g)
DESIGN TEMPERATURE: -29°C / +100°C
TEMPERATURA DE DISEÑO: -29°C / +100°C
FLOW RATE DESIGN: 790 Sm³/h
CAUDAL DE DISEÑO: 790 Sm³/h

REFERENCES (DOCUMENTACIÓN DE REFERENCIA)

L01-6410-EPRC-PD-0001 L01-6410-EPRC-PD-0001 L01-6410-EPRC-PD-0002 L01-6410-EPRC-PD-0003 L01-6410-EPRC-PD-0004 L01-6410-EPRC-PD-0005 L01-6410-EPRC-PD-0007 L01-6410-EPRC-PD-0008 L01-6410-EPRC-PD-0009 L01-6410-EPRC-PD-0010 L01-6410-EPRC-PD-0011 L01-6410-EPRC-PD-0012	FLOW DIAGRAM SYMBOLOLOGY INLET AND SEPARATOR FILTERS SYSTEM COMPRESSION SYSTEM VERTICAL SEPARATORS AND OUTLET SYSTEM EMERGENCY FUEL GAS SYSTEM VENT GAS SYSTEM OPEN AND CLOSED DRAINAGE SYSTEM INDUSTRIAL WATER SYSTEM OIL SYSTEM (MMCC/MMGG) COMPRESSED AIR SYSTEM FIRE & GAS DETECTION SYSTEM
--	--

AS BUILT

remsa
ENERGÍA Y MINERÍA SALTENA

CONTA SRL
Eramine Sudamérica

Numero de documento	Revision
L01-6410-EPRC-PD-0006	03
Fecha:	09/09/24
Dibujo:	AJC
Revisó:	MC
Aprobó:	

GERENCIA TÉCNICA

LUGAR: PROVINCIA DE SALTA - OPTO LA POMA
OBRA: PLANTA COMPRESORA RIO DE LAS BURRAS
ESCALA: S/E
FECHA: 09/09/24
DIBUJO: AJC
REVISO: MC
REVISOR: Aprobado Insp. de REMSA

Observaciones:

Ing. Guido Torney REMSA S.A.
Fecha y hora: 21.10.2024 14:39:05

03	AS BUILT	09.09.24	AJC	PAG	MC
02	EMISION PARA CONSTRUCCION - PENDIENTES DE PROVEEDORES Y CAO	30.08.23	ADI	RAM	KOV
01	EMITIDO PARA SU USO (HAZOP MODIFICACIONES)	06.12.19	EFO	RAM	KOV
00	EMITIDO PARA SU USO	06.08.19	EFO	RAM	KOV
00	EMITIDO PARA REVISION	15.03.19	EFO	RAM	KOV
0C	EMITIDO PARA REVISION (MODIFICACIONES GENERALES)	08.03.19	MAE	RAM	BER
0B	EMITIDO PARA SU USO	04.02.19	MAE	RAM	BER

CENTENARIO LITHIUM PROJECT DE COMPRESSION PLANT

SISTEMA DE GAS DE ARRANQUE (MMCC MMGG) HOJA 1 DE 3
RIO DE LAS BURRAS PLANTA COMPRESORA

PIPING Y DIAGRAMA DE INSTRUMENTACION

Document Number: L01-6410-EPRC-PD-0006
Date: 09/09/24
A14-1M
Rev: 03 ASBUILT

Firmado Digital por Luciano Leavy
R.T. CONTA W.M. S.R.L.
Fecha y hora: 23.09.2024 13:12:11