


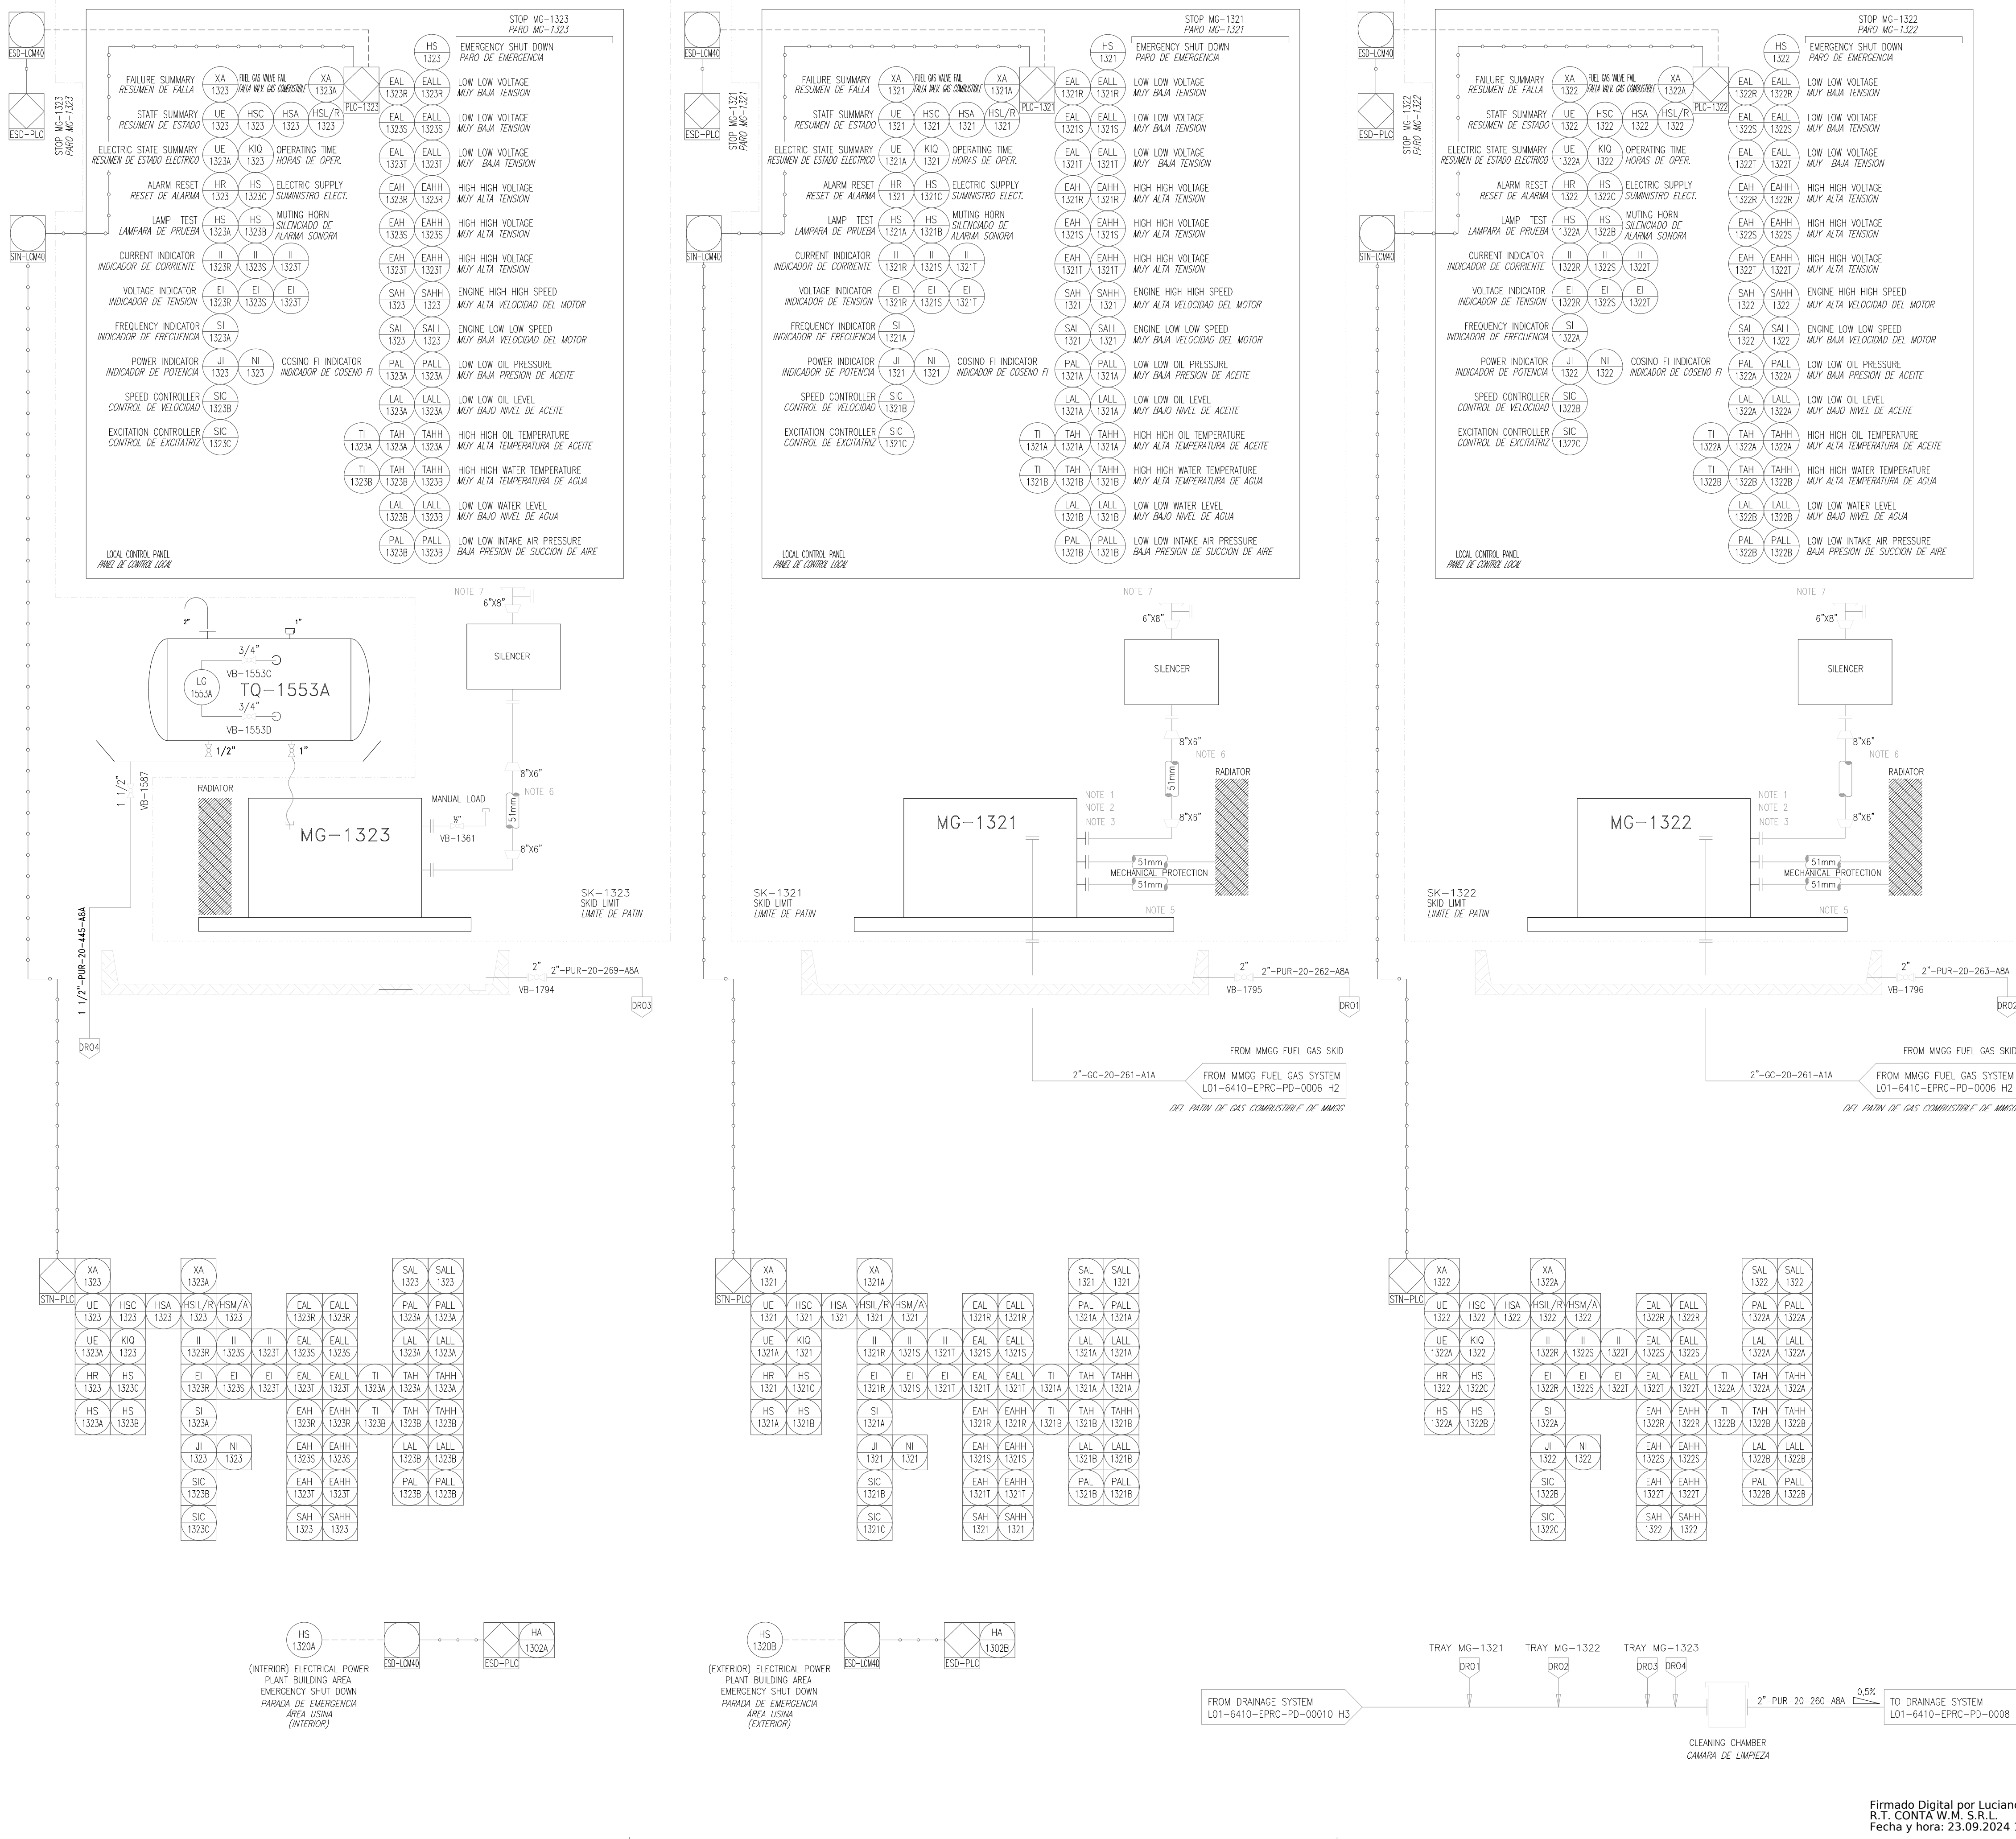

NOTES (NOTAS)

1. CONNECTION OF WATER SUPPLY LINE FOR POWER SUPPLY TO MOTOGENERATOR IS FORESEEN.
SE PREVEE CONEXIÓN DE LÍNEA DE SUMINISTRO DE AGUA PARA ALIMENTACIÓN A MMGG.

2. THE WATER MUST BE TREATED BEFORE BEING SENT TO THE EQUIPMENT.
EL AGUA DEBERÁ SER TRATADA ANTES DE SER ENVIADA AL EQUIPO.

3. THE MOTOGENERATORS SHOULD BE PROVIDED WITH A FINE ADJUSTMENT ON FOOT THE EQUIPMENT.
LOS MOTOGENERADORES DEBERÁN SER PROVISTOS CON UNA REGULACIÓN FINA A PIE DE EQUIPO.

4. THE VENTS SHOULD BE LOCATED OUTSIDE OF UTILITY BUILDING.
LOS VENTILLOS DEBERÁN SER UBICADOS FUERA DE LA USINA.

5. THE DRAINS OF THE RAFTS INCLUDE THE CARTERS OF EACH MOTOGENERATOR.
LOS DRENAJES DE LAS BATERAS INCLUYEN LOS CARTERS DE CADA GENERADOR.

6. THE LINE MUST INCLUDE MECHANICAL PROTECTION.
LA LÍNEA DEBE INCLUIR PROTECCIÓN MECÁNICA.

7. THE LINE SHOULD INCLUDE MECHANICAL PROTECTION AND INSULATION.
LA LÍNEA DEBE INCLUIR AISLACIÓN Y PROTECCIÓN MECÁNICA.

8. ALL THE IDENTIFICATIONS (TAG'S) OF THE EQUIPMENTS AND INSTRUMENTS MUST BE PREFIXED WITH THE 6410 PREFIX.
A TODAS LAS IDENTIFICACIONES (TAG'S) DE LOS EQUIPOS E INSTRUMENTOS SE LES DEBERÁ ANTEPONER EL PREFIJO 6410.

9. VALVE INSTRUMENTATION TYP-1, 2, 3, 4, 5, 6, 7, 8, 9, 10 y 11 ARE IN DOCUMENT N°: L01-6410-EPRC-PD-0001 "SYMBOLOLOGY".
ENCUENTRAN EN EL PLANO DE SIMBOLOGÍA N°: L01-6410-EPRC-PD-0001.

EQUIPMENT (EQUIPOS)

MG-1321 MOTOGENERATOR N°1 (MOTOGENERADOR N°1)
POWER: 100 Kw
POTENCIA: 100 Kw

MG-1322 MOTOGENERATOR N°2 (MOTOGENERADOR N°2)
POWER: 100 Kw
POTENCIA: 100 Kw

MG-1323 AUXILIARY MOTOGENERATOR (MOTOGENERADOR AUXILIAR)
POWER: 60 Kw
POTENCIA: 60 Kw

TQ-1553A: MG DAILY TANK (TANQUE DE GASOL DÍARIO DE MOTOGENERADOR)
VOLUMEN: 0.100 m3
VOLUMEN: 0.100 m3
DESIGN TEMPERATURE: -29 °C / +100 °C
TEMPERATURA DE DISEÑO: -29 °C / +100 °C

REFERENCES (DOCUMENTACIÓN DE REFERENCIA:)

L01-6410-EPRC-FD-0001
L01-6410-EPRC-PD-0001
L01-6410-EPRC-PD-0002
L01-6410-EPRC-PD-0003
L01-6410-EPRC-PD-0004
L01-6410-EPRC-PD-0005
L01-6410-EPRC-PD-0007
L01-6410-EPRC-PD-0008
L01-6410-EPRC-PD-0009
L01-6410-EPRC-PD-0010
L01-6410-EPRC-PD-0011
L01-6410-EPRC-PD-0012

FLOW DIAGRAM
SYMBOLOLOGY
INLET AND SEPARATOR FILTERS SYSTEM
COMPRESSION SYSTEM
VERTICAL SEPARATORS AND OUTLET SYSTEM
EMERGENCY FUEL GAS SYSTEM
VENT GAS SYSTEM
OPEN AND CLOSED DRAINAGE SYSTEM
INDUSTRIAL WATER SYSTEM
OIL SYSTEM (MMCC/MMGG)
COMPRESSED AIR SYSTEM
FIRE & GAS DETECTION SYSTEM

AS BUILT

rema
ENERGÍA Y MINERÍA S.A.

CONTA SRL
ERAMET
Examine Sudamérica

Numero de documento: L01-6410-EPRC-PD-0005
Revision: 04
Fecha: 09/09/24
Dibujó: AJC
Revisó: MC
Aprobó:

GERENCIA TÉCNICA

LUGAR: PROVINCIA DE SALTA – DPTO LA POMA
OBRA: PLANTA COMPRESORA RIO DE LAS BURRAS

PLANO PARA APROBACIÓN DE REMSA Y GASNOR.

ESCALA: S/E
FECHA: 09/09/24
DIBUJO: AJC
REVISO: MC
Aprobado Insp. de REMSA

Ing. Guido Tomy REMSA S.A. Fecha y hora: 21.10.2024 14:42:43

Observaciones:

04	AS BUILT	09.09.24	AJD	PAG	MC
03	EMISION PARA CONSTRUCCION - PENDIENTES DE PROVEEDORES Y CAO	22.08.24	ADI	RAM	KOV
02	EMISION PARA CONSTRUCCION - PENDIENTES DE PROVEEDORES Y CAO	30.08.23	ADI	RAM	KOV
01	EMITIDO PARA SU USO (MODIFICACIONES HAZOP)	05.12.19	EFO	RAM	KOV
00	EMITIDO PARA SU USO	06.08.19	EFO	RAM	KOV
00	EMITIDO PARA REVISION	15.04.19	EFO	RAM	KOV
0C	EMITIDO PARA REVISION (MODIFICACIONES GENERALES)	08.03.19	MAE	RAM	BER
0B	EMITIDO PARA SU USO	04.02.19	MAE	RAM	BER
Rev.	DESCRIPTION	Date	Written	Verified	Approved

CENTENARIO LITHIUM PROJECT
DE COMPRESSION PLANT

SISTEMA DE GAS DE ARRANQUE (MMCC MMGG) HOJA 3 DE 3
RIO DE LAS BURRAS PLANTA COMPRESORA

PIPING Y DIAGRAMA DE INSTRUMENTACION

Document Number: L01-6410-EPRC-PD-0005
Date: 04
Rev. 04

Firmado Digital por Luciano Leavy
R.T. CONTA W.M. S.R.L.
Fecha y hora: 23.09.2024 13:13:56