


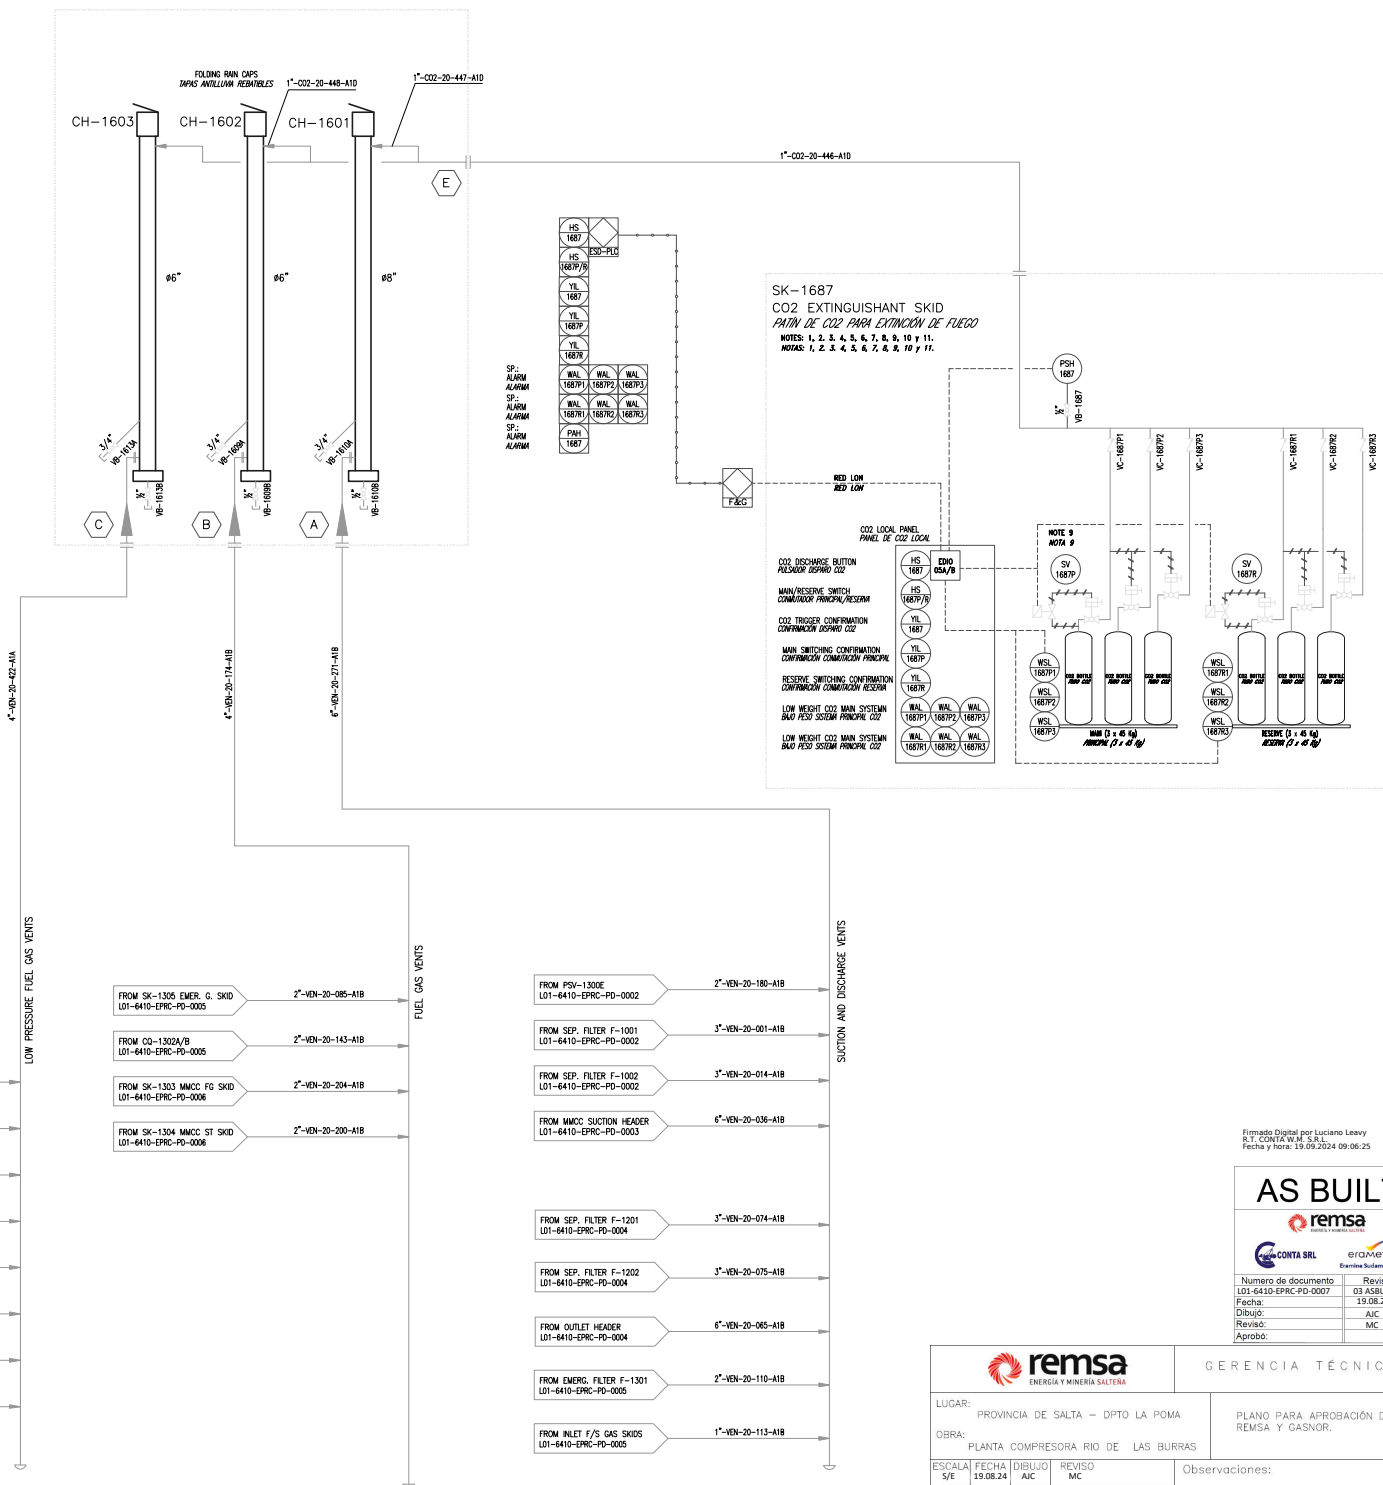

NOTES (NOTAS)

- QUANTITY OF CYLINDERS, INSTRUMENTS AND PIPING SHOWN IN SKID SK-1687 ARE INDICATIVE AND PRELIMINARY. VENDOR MUST PROPOSE FINAL DESIGN.
LA CANTIDAD DE BOTELLONES, INSTRUMENTOS Y CARRERAS DEL PATIN SK-1687 SON INDICATIVAS Y PRELIMINARES. EL VENDEDOR DEBERÁ PROPONER EL DISEÑO FINAL.
- SK-1687 CO2 EXTINGUISHANT SKID ARRANGEMENT TO BE DEFINED BY VENDOR.
LA DISPOSICIÓN DEL PATIN DE CO2 SK-1687 DEBERÁ SER DEFINIDA POR EL VENDEDOR.
- SK-1687 CO2 EXTINGUISHANT SKID TO BE DRIVEN FROM CONTROL ROOM.
EL PATIN DE CO2 DE EXTINCIÓN SK-1687 DEBERÁ SER MONITOREADO Y CONTROLADO DESDE LA SALA DE CONTROL.
- SKID CAPACITY SHALL BE SIZED TO EXTINGUISH THE STACK, AT LEAST ONCE, WHEN IT IS BURNING NATURAL GAS.
LA CAPACIDAD DEL PATIN DEBERÁ SER DIMENSIONADA PARA EXTINGUIR LAS CHIMENEAS, AL MENOS UNA VEZ, CUANDO LAS MISMAS ESTÁN QUEMANDO GAS NATURAL.
- SKID DESIGN PRESSURE TO BE DEFINED BY VENDOR.
LA PRESIÓN DE DISEÑO DEBERÁ SER DEFINIDA POR EL VENDEDOR DEL PATIN.
- VENDOR SHALL PROVIDE INJECTION NOZZLES FOR STACKS.
EL VENDEDOR DEBERÁ SUMINISTRAR LAS TOBERAS PARA LAS CHIMENEAS DE VENTEO.
- BATTERY SELECTOR KEY AND LOCAL TRIGGER BUTTONS MOUNTED TO A METER OF THE CARBON DIOXIDE BOTTLE CABINET, KEEPING THE DIRECT VISION OF THE STACKS.
LAS SELECCIONES DE BATERÍAS Y BOTONES DE DISPARO LOCAL MONTADO A UN METRO DEL GABINETE DE LOS BOTELLONES DE CO2, MANTENIENDO LA VISIÓN DIRECTA DE LAS CHIMENEAS DE VENTEO.
- REMOTE CO2 SHOT LOCATED IN CONTROL ROOM.
DISPARO REMOTO DEL CO2 DESDE SALA DE CONTROL.
- LOCAL MECHANICAL AND MANUAL SHOOTING THROUGH A LEVER IN THE CABINET OF BOTTLES OF EXTINCTION.
DISPARO LOCAL MECÁNICO Y MANUAL A TRAVÉS DE UNA PALANCA EN EL GABINETE DE BOTELLONES DE EXTINCIÓN.
- MINIMUM DISTANCE FROM CO2 EXTINGUISHANT SKID TO VENT STACKS: 50 METERS.
DISTANCIA MÍNIMA DEL PATIN DE EXTINCIÓN DE CO2 A LAS CHIMENEAS: 50 METROS.
- THE DIMENSIONS OF CO2 VENT COLLECTORS SHOULD BE VERIFIED BY VENDOR.
LAS DIMENSIONES DE LOS COLECTORES DE VENTEO DE CO2 DEBERÁN SER VERIFICADOS POR EL PROVEEDOR.
- ALL THE IDENTIFICATIONS (TAGS) OF THE EQUIPMENTS AND INSTRUMENTS MUST BE PREFIXED WITH THE 6410 PREFIX.
A TODAS LAS IDENTIFICACIONES (TAGS) DE LOS EQUIPOS E INSTRUMENTOS SE LES DEBERÁ ANTEPONER EL PREFIJO 6410.

EQUIPMENT (EQUIPOS)

CH-1601: VENT STACK (CHIMENEA DE VENTEO)
DIAMETER: 8"
HEIGHT: 10m
ALURA: 10m

CH-1602: VENT STACK (CHIMENEA DE VENTEO)
DIAMETER: 6"
HEIGHT: 10m
ALURA: 10m

CH-1603: VENT STACK (CHIMENEA DE VENTEO)
DIAMETER: 6"
HEIGHT: 10m
ALURA: 10m

SK-1687: CO2 EXTINGUISHANT SKID (PATIN DE EXTINCIÓN DE CO2)
CAPACITY: SEE NOTE 4
DESIGN PRESSURE: SEE NOTE 5
DESIGN TEMPERATURE: -29°C / +60°C
TEMPERATURA DE DISEÑO: -29°C / +60°C

REFERENCES (DOCUMENTACIÓN DE REFERENCIA)

Rev.	DESCRIPTION	Date	Written	Verified	Approved
03	AS BUILT	19.08.24	AJC	PAG	MC
02	EPSON PARA CONSTRUCCIÓN - PENDIENTES DE PROVEEDORES Y CAD	10.08.23	ADI	RAH	KOV
01	ISSUED FOR USE (B30P Modification)	06.12.19	EFO	RAH	KOV
00	ISSUED FOR USE	06.02.19	EFO	RAH	KOV
00	ISSUED FOR REVIEW	05.04.19	EFO	RAH	KOV
00	ISSUED FOR USE (GENERAL MODIFICATION)	08.03.19	MAE	RAH	BER
00	ISSUED FOR USE	04.02.19	MAE	RAH	BER

AS BUILT

Firmado Digital por Luciano Leavy
Fecha y hora: 19.08.2024 09:06:25

Numero de documento: L01-6410-EPRC-PD-0007
Revisión: 03 AS BUILT
Fecha: 19.08.24
Dibujó: AJC
Revisó: MC
Aprobó:

remsa

ENERGÍA Y MINERÍA SALTINA

GERENCIA TÉCNICA

LUGAR: PROVINCIA DE SALTA - DPTO LA POMA
OBRA: PLANTA COMPRESORA RIO DE LAS BURRAS

PLANO PARA APROBACIÓN DE REMSA Y GASNOR.

ESCALA	FECHA	DIBUJO	REVISO
S/E	19.08.24	AJC	MC

Aprobado Insp. de REMSA

Observaciones:

CENTENARIO LITHIUM PROJECT

DE COMPRESSION PLANT

SISTEMA DE VENTEO

RÍO DE LAS BURRAS PLANTA COMPRESORA

PIPING Y DIAGRAMA DE INSTRUMENTACION

Document Number:	Date	Rev.
L01-6410-EPRC-PD-0007		03

ENHANCE RESERVES THE PROPERTY OF THIS DOCUMENT WITH PROHIBITION OF REPRODUCE IT, MODIFY IT, OR DOWNLOAD IT, ANY PART OR WHOLE FOR OTHER COMPANY OR PERSON WITHOUT PREVIOUS WRITTEN AUTHORIZATION