


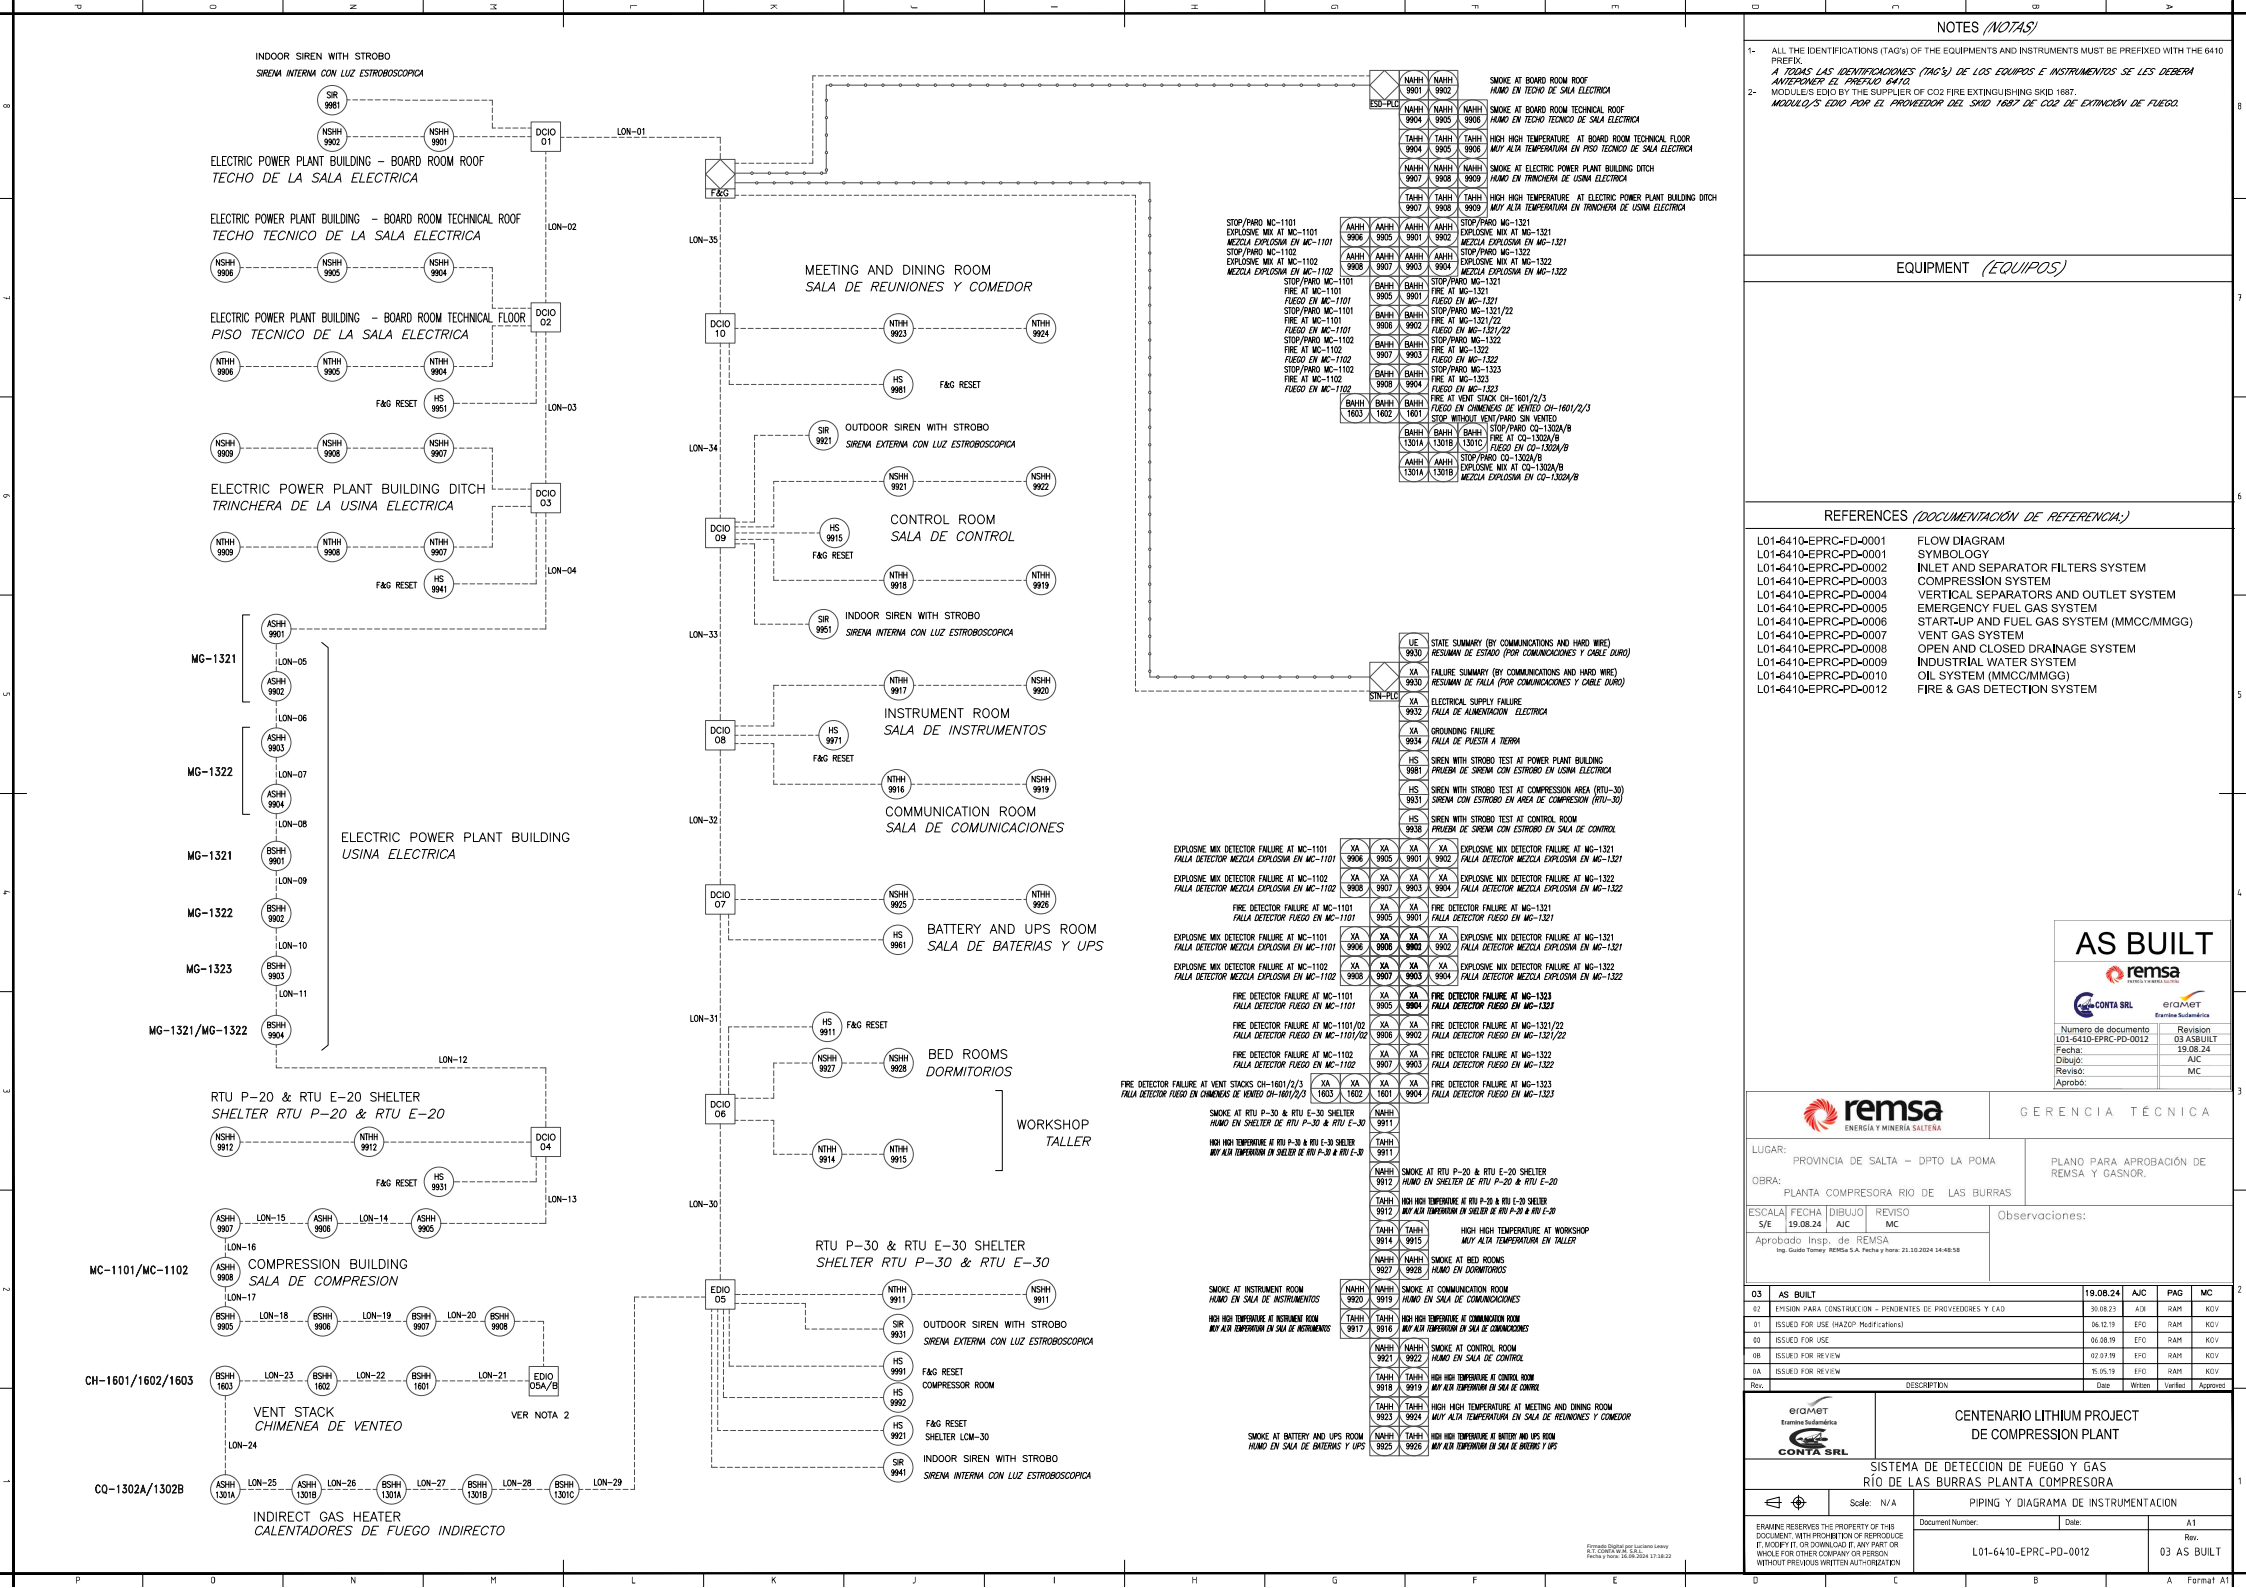

NOTES (NOTAS)

1- ALL THE IDENTIFICATIONS (TAG'S) OF THE EQUIPMENTS AND INSTRUMENTS MUST BE PREFIXED WITH THE 6410 PROJECT.
A TODAS LAS IDENTIFICACIONES (TAG'S) DE LOS EQUIPOS E INSTRUMENTOS SE LES DEBERA ANTERIORMENTE EL PREFIJO 6410.


EQUIPMENT (EQUIPOS)

REFERENCES (DOCUMENTACIÓN DE REFERENCIA)

L01-6410-EPRC-PD-0001
L01-6410-EPRC-PD-0001
L01-6410-EPRC-PD-0002
L01-6410-EPRC-PD-0003
L01-6410-EPRC-PD-0004
L01-6410-EPRC-PD-0005
L01-6410-EPRC-PD-0006
L01-6410-EPRC-PD-0007
L01-6410-EPRC-PD-0008
L01-6410-EPRC-PD-0009
L01-6410-EPRC-PD-0010
L01-6410-EPRC-PD-0012

FLOW DIAGRAM
SYMBOLS
INLET AND SEPARATOR FILTERS SYSTEM
COMPRESSION SYSTEM
VERTICAL SEPARATORS AND OUTLET SYSTEM
EMERGENCY FUEL GAS SYSTEM
START-UP AND FUEL GAS SYSTEM (MMCC/MMGG)
VENT GAS SYSTEM
OPEN AND CLOSED DRAINAGE SYSTEM
INDUSTRIAL WATER SYSTEM
OIL SYSTEM (MMCC/MMGG)
FIRE & GAS DETECTION SYSTEM

AS BUILT

remsa

CONTA SRL

erommet

Numero de documento
L01-6410-EPRC-PD-0012

Revision
03 AS BUILT

Fecha
19.08.24

Dibujó
AIC

Revisó
MC

Aprobó

remsa

ENERGÍA Y MINERÍA SILENA

GERENCIA TÉCNICA

LUGAR:
PROVINCIA DE SALTA - DPTO LA POMA

OBRA:
PLANTA COMPRESORA RIO DE LAS BURRAS

ESCALA
S/E

FECHA
19.08.24

DIBUJO
AIC

REVISO
MC

Observaciones:

Aprobado Insp. de REMSA
Ing. Guido Toranzo, 05/04/24, S.A. Fecha y hora: 21.10.2024 14:48:58

	03	AS BUILT		19.08.24	AIC	PAG	MC

erommet


CONTA SRL

CENTENARIO LITHIUM PROJECT
DE COMPRESSION PLANT

SISTEMA DE DETECCIÓN DE FUEGO Y GAS
RIO DE LAS BURRAS PLANTA COMPRESORA

Scale: N/A

PIPING Y DIAGRAMA DE INSTRUMENTACION

Document Number:

Date:

AT

Rev:

L01-6410-EPRC-PD-0012

03 AS BUILT

