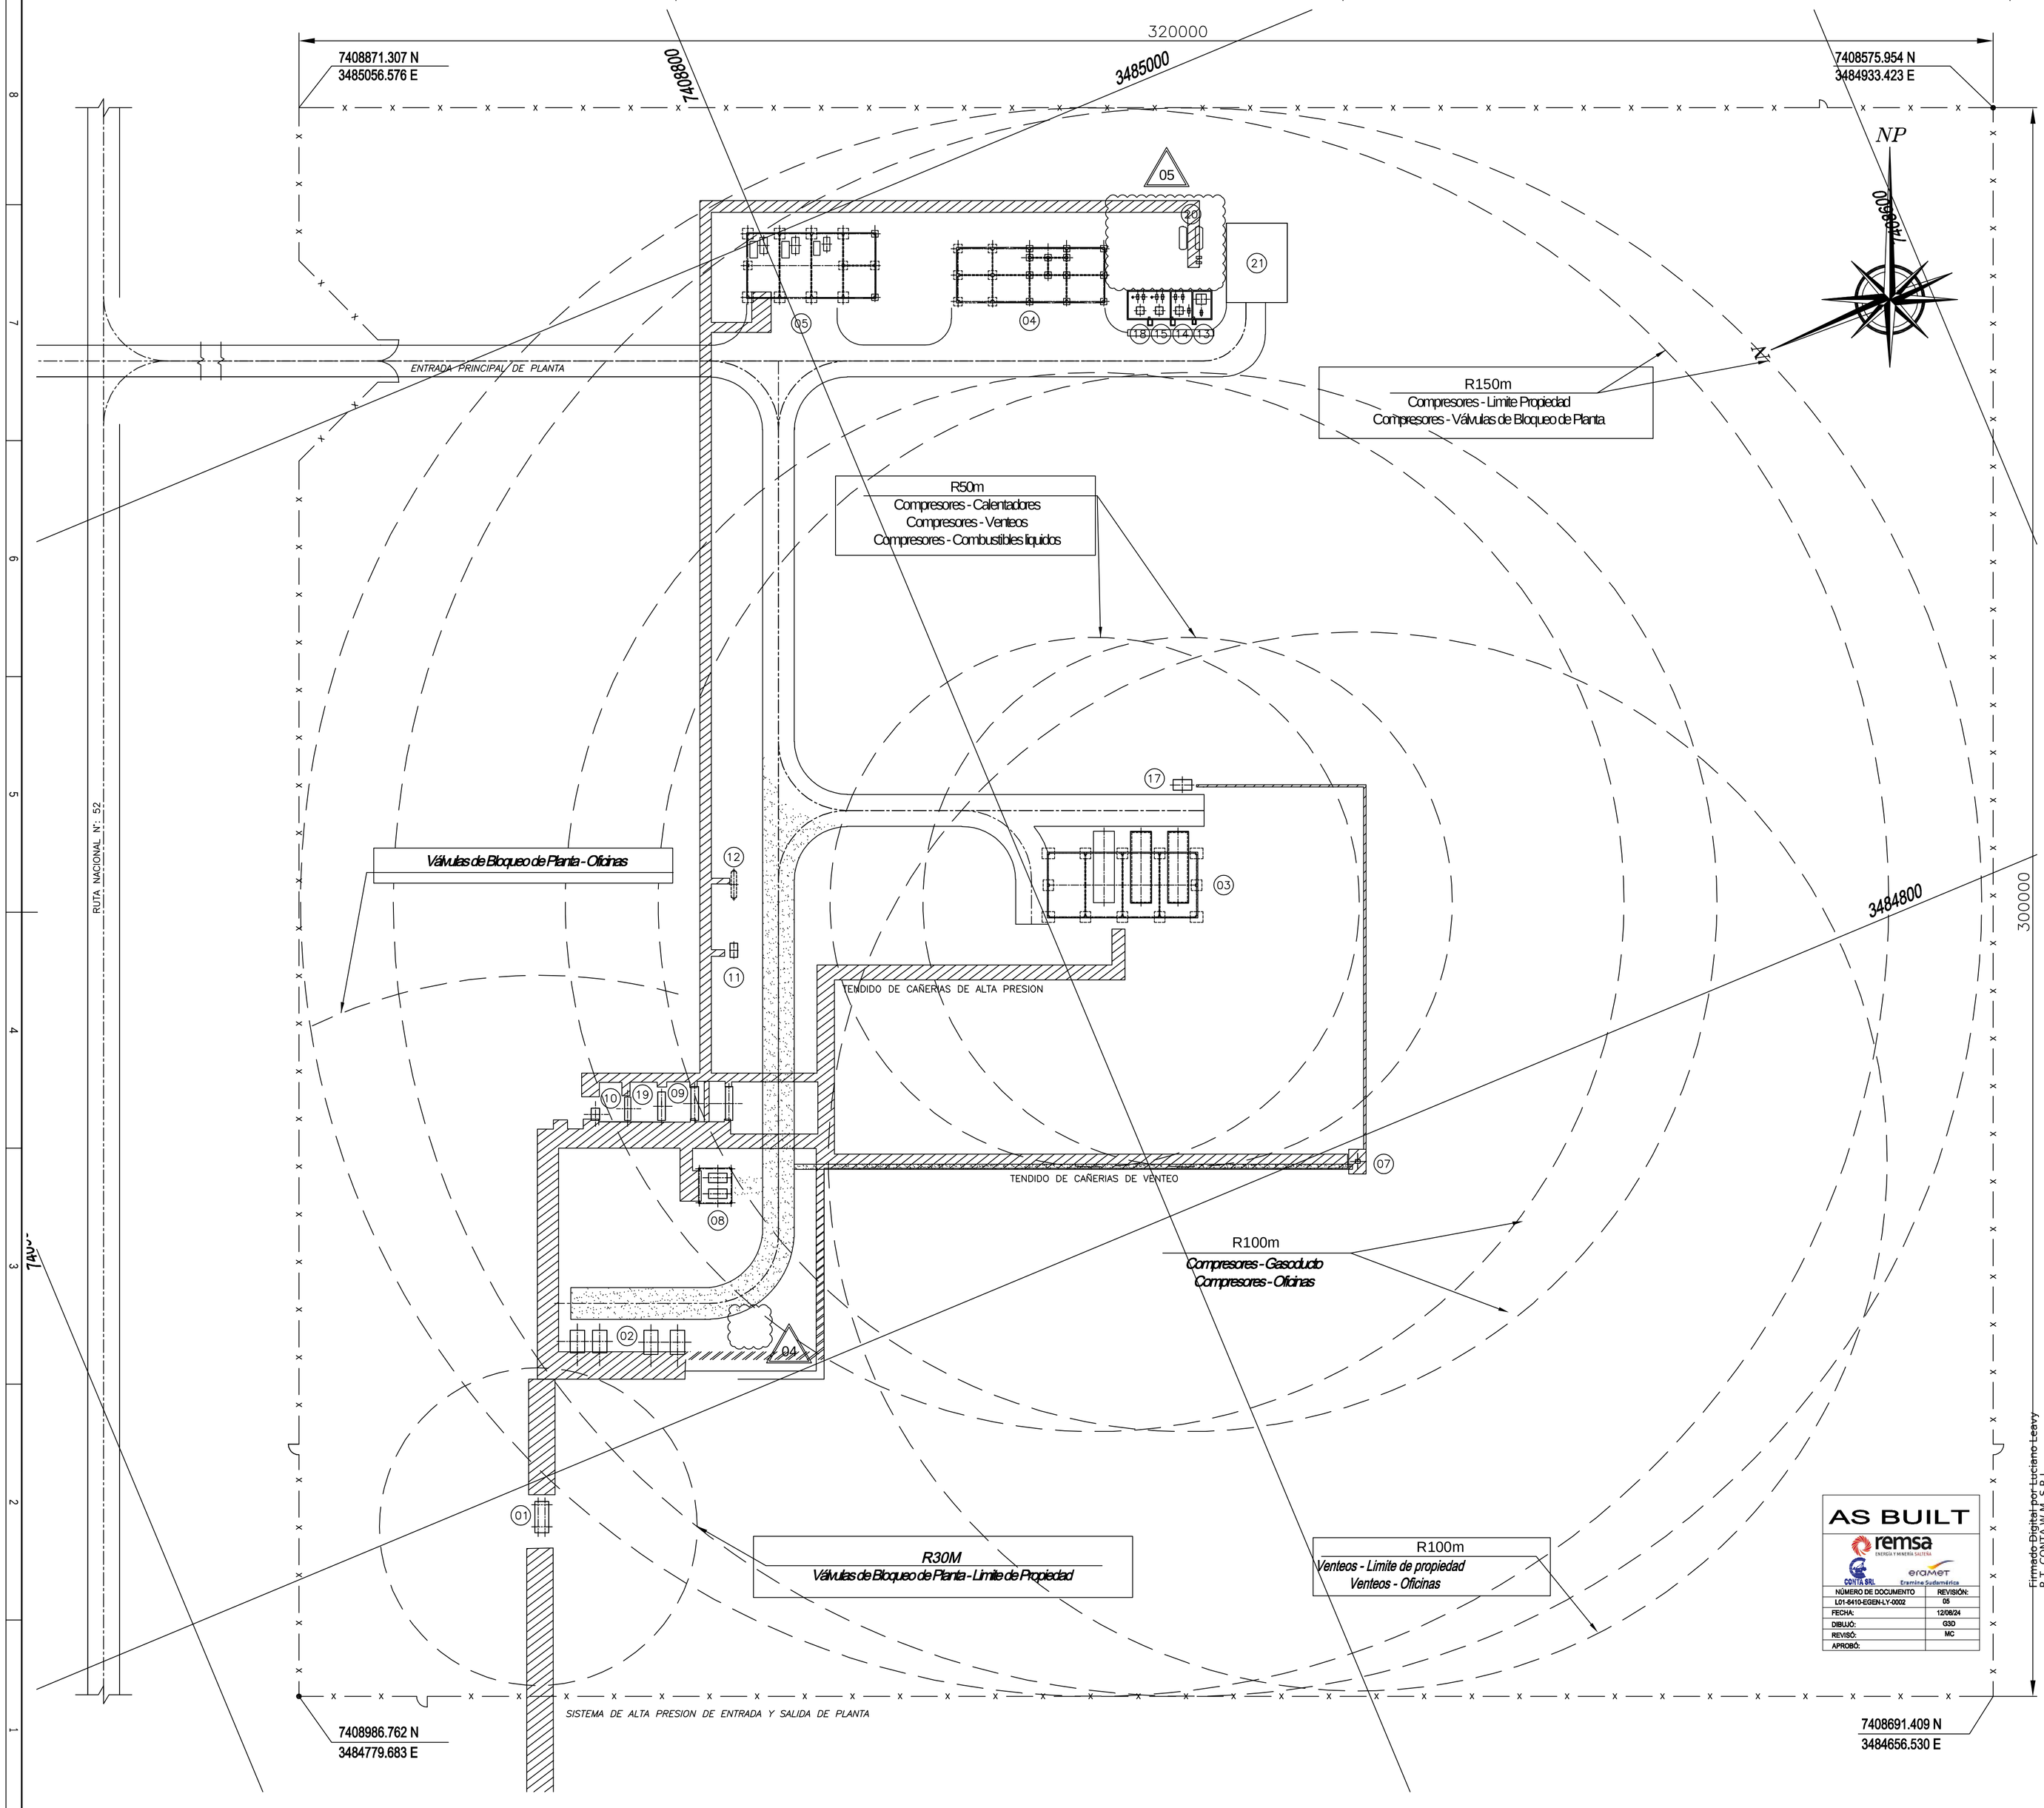



## NOTAS

1- LAS MEDIDAS ESTAN EXPRESADAS EN MILIMETROS, SALVO OTRA INDICACION.
2- SISTEMA DE COORDENADAS: GAUSS KRUGER F3 POSGAR 07 AR16.

## NORMATIVA DE APLICACION

NAG 100: "NORMAS ARGENTINAS DE SEGURIDAD PARA EL TRANSPORTE Y DISTRIBUCION DE GAS NATURAL Y OTROS GASES POR CAÑERIAS"
NAG 126 "SEGURIDAD EN PLANTAS COMPRESORAS DE GAS NATURAL"

## DATOS DE DISEÑO

*CAUDAL DE DISEÑO: 600000 Sm3/d*
*PRESION SALIDA MAXIMA: 98 Barg*
*PRESION ENTRADA MINIMA: 32 Barg*

## REFERENCIAS

| POSICION | DESCRIPCION |
|---|---|
| 1 | VALVULAS DE BLOQUEO DE ENTRADA Y SALIDA DE PLANTA |
| 2 | FILTROS SEPARADORES DE ENTRADA Y SALIDA DE PLANTA |
| 3 | SALA DE MOTOCOMPRESORES (MMCC) |
| 4 | SALA DE CONTROL |
| 5 | USINA ELECTRICA (MMGG) |
| 7 | CHIMENEAS DE VENTEO |
| 8 | CALENTADORES DE FUEGO INDIRECTO |
| 9 | PATINES DE GAS DE ARRANQUE Y GAS COMBUSTIBLE PARA LOS MMCC Y LOS MMGG |
| 10 | PATIN DE GAS COMBUSTIBLE DE EMERGENCIA |
| 11 | TANQUE DE CHOKE |
| 12 | TANQUE DE DRENAJES |
| 13 | TANQUE DE ACEITE |
| 14 | DEPOSITO DE ACEITE |
| 15 | TANQUE DE AGUA INDUSTRIAL |
| 17 | SKID CO2 |
| 18 | TANQUE DE ALMACENAMIENTO DE DRENAJES |
| 19 | SKID DE SEPARACION DE LIQUIDOS |
| 20 | TANQUE DE AGUA |
| 21 | AREA ALMACENAMIENTO TAMBORES ACEITE |

05

## DOCUMENTACION DE REFERENCIA

AS BUILT
remsa ENERGÍA Y MINERÍA SALTEÑA
CONTA SRL
eramet Eramine Sudamérica

| NÚMERO DE DOCUMENTO: | REVISIÓN: |
|---|---|
| L01-6410-EGEN-LY-0002 | 05 |
| FECHA: | 12/08/24 |
| DIBUJO: | G3D |
| REVISÓ: | MC |
| APROBÓ: | |

Firmado Digital por Luciano Leavy
R.T. CONTA W.M. S.R.L.
Fecha y hora: 13.08.2024 11:06:58

remsa ENERGÍA Y MINERÍA SALTEÑA — GERENCIA TÉCNICA

LUGAR: PROVINCIA DE SALTA–DPTO LA POMA

OBRA: PLANTA COMPRESORA RIO DE LAS BURRAS

PLANO PARA APROBACIÓN DE REMSA Y GASNOR.

| ESCALA | FECHA | DIBUJO | REVISO |
|---|---|---|---|
| INDIC. | 12/08/24 | G3D | MC |

Observaciones:

Aprobado Insp. de REMSA

| Rev. | DESCRIPTION | Date | Written | Verified | Approved |
|---|---|---|---|---|---|
| 05 | ASBUILT | 12.08.24 | G3D | MC | --- |
| 04 | EMISION PARA CONSTRUCCION - PENDIENTES DE PROVEEDORES Y CAO | 30.08.23 | ADI | RDK | BER |
| 03 | EMISION PARA APROBACION - MODIFICACIONES INDICADAS | 05.01.23 | ADI | RDK | BER |
| 02 | ISSUED FOR USE - MODIFICATIONS INDICATED | 07.03.22 | CSR | RDK | BER |
| 01 | ISSUED FOR USE - MODIFICATIONS ONLY ON SHEET 1 | 24.09.19 | CSR | RDK | BER |
| 00 | ISSUED FOR USE | 05.09.19 | MLL | RDK | BER |
| 0C | ISSUED FOR REVIEW | 17.04.19 | MLL | RDK | BER |
| 0B | ISSUED FOR QUOTATION | 04.02.19 | MLL | RDK | BER |
| 0A | ISSUED FOR USE | 26.09.18 | MLL | RDK | BER |

eramet Eramine Sudamérica — CONTA SRL

# CENTENARIO LITHIUM PROJECT DE COMPRESSION PLANT

## LAY-OUT - COMPRESSION PLANT RIO DE LAS BURRAS COMPRESSION PLANT

Scale: 1:600

LAY-OUT

ESTE DOCUMENTO ES PROPIEDAD DE ERAMINE. ESTA PROHIBIDA SU REPRODUCCION, MODIFICACION O DESCARGA, PARCIAL O TOTAL, SIN AUTORIZACION PREVIA POR ESCRITO.

Document Number: L01-6410-EGEN-LY-0002 | Date: | A1 | Rev. 05



Format A1