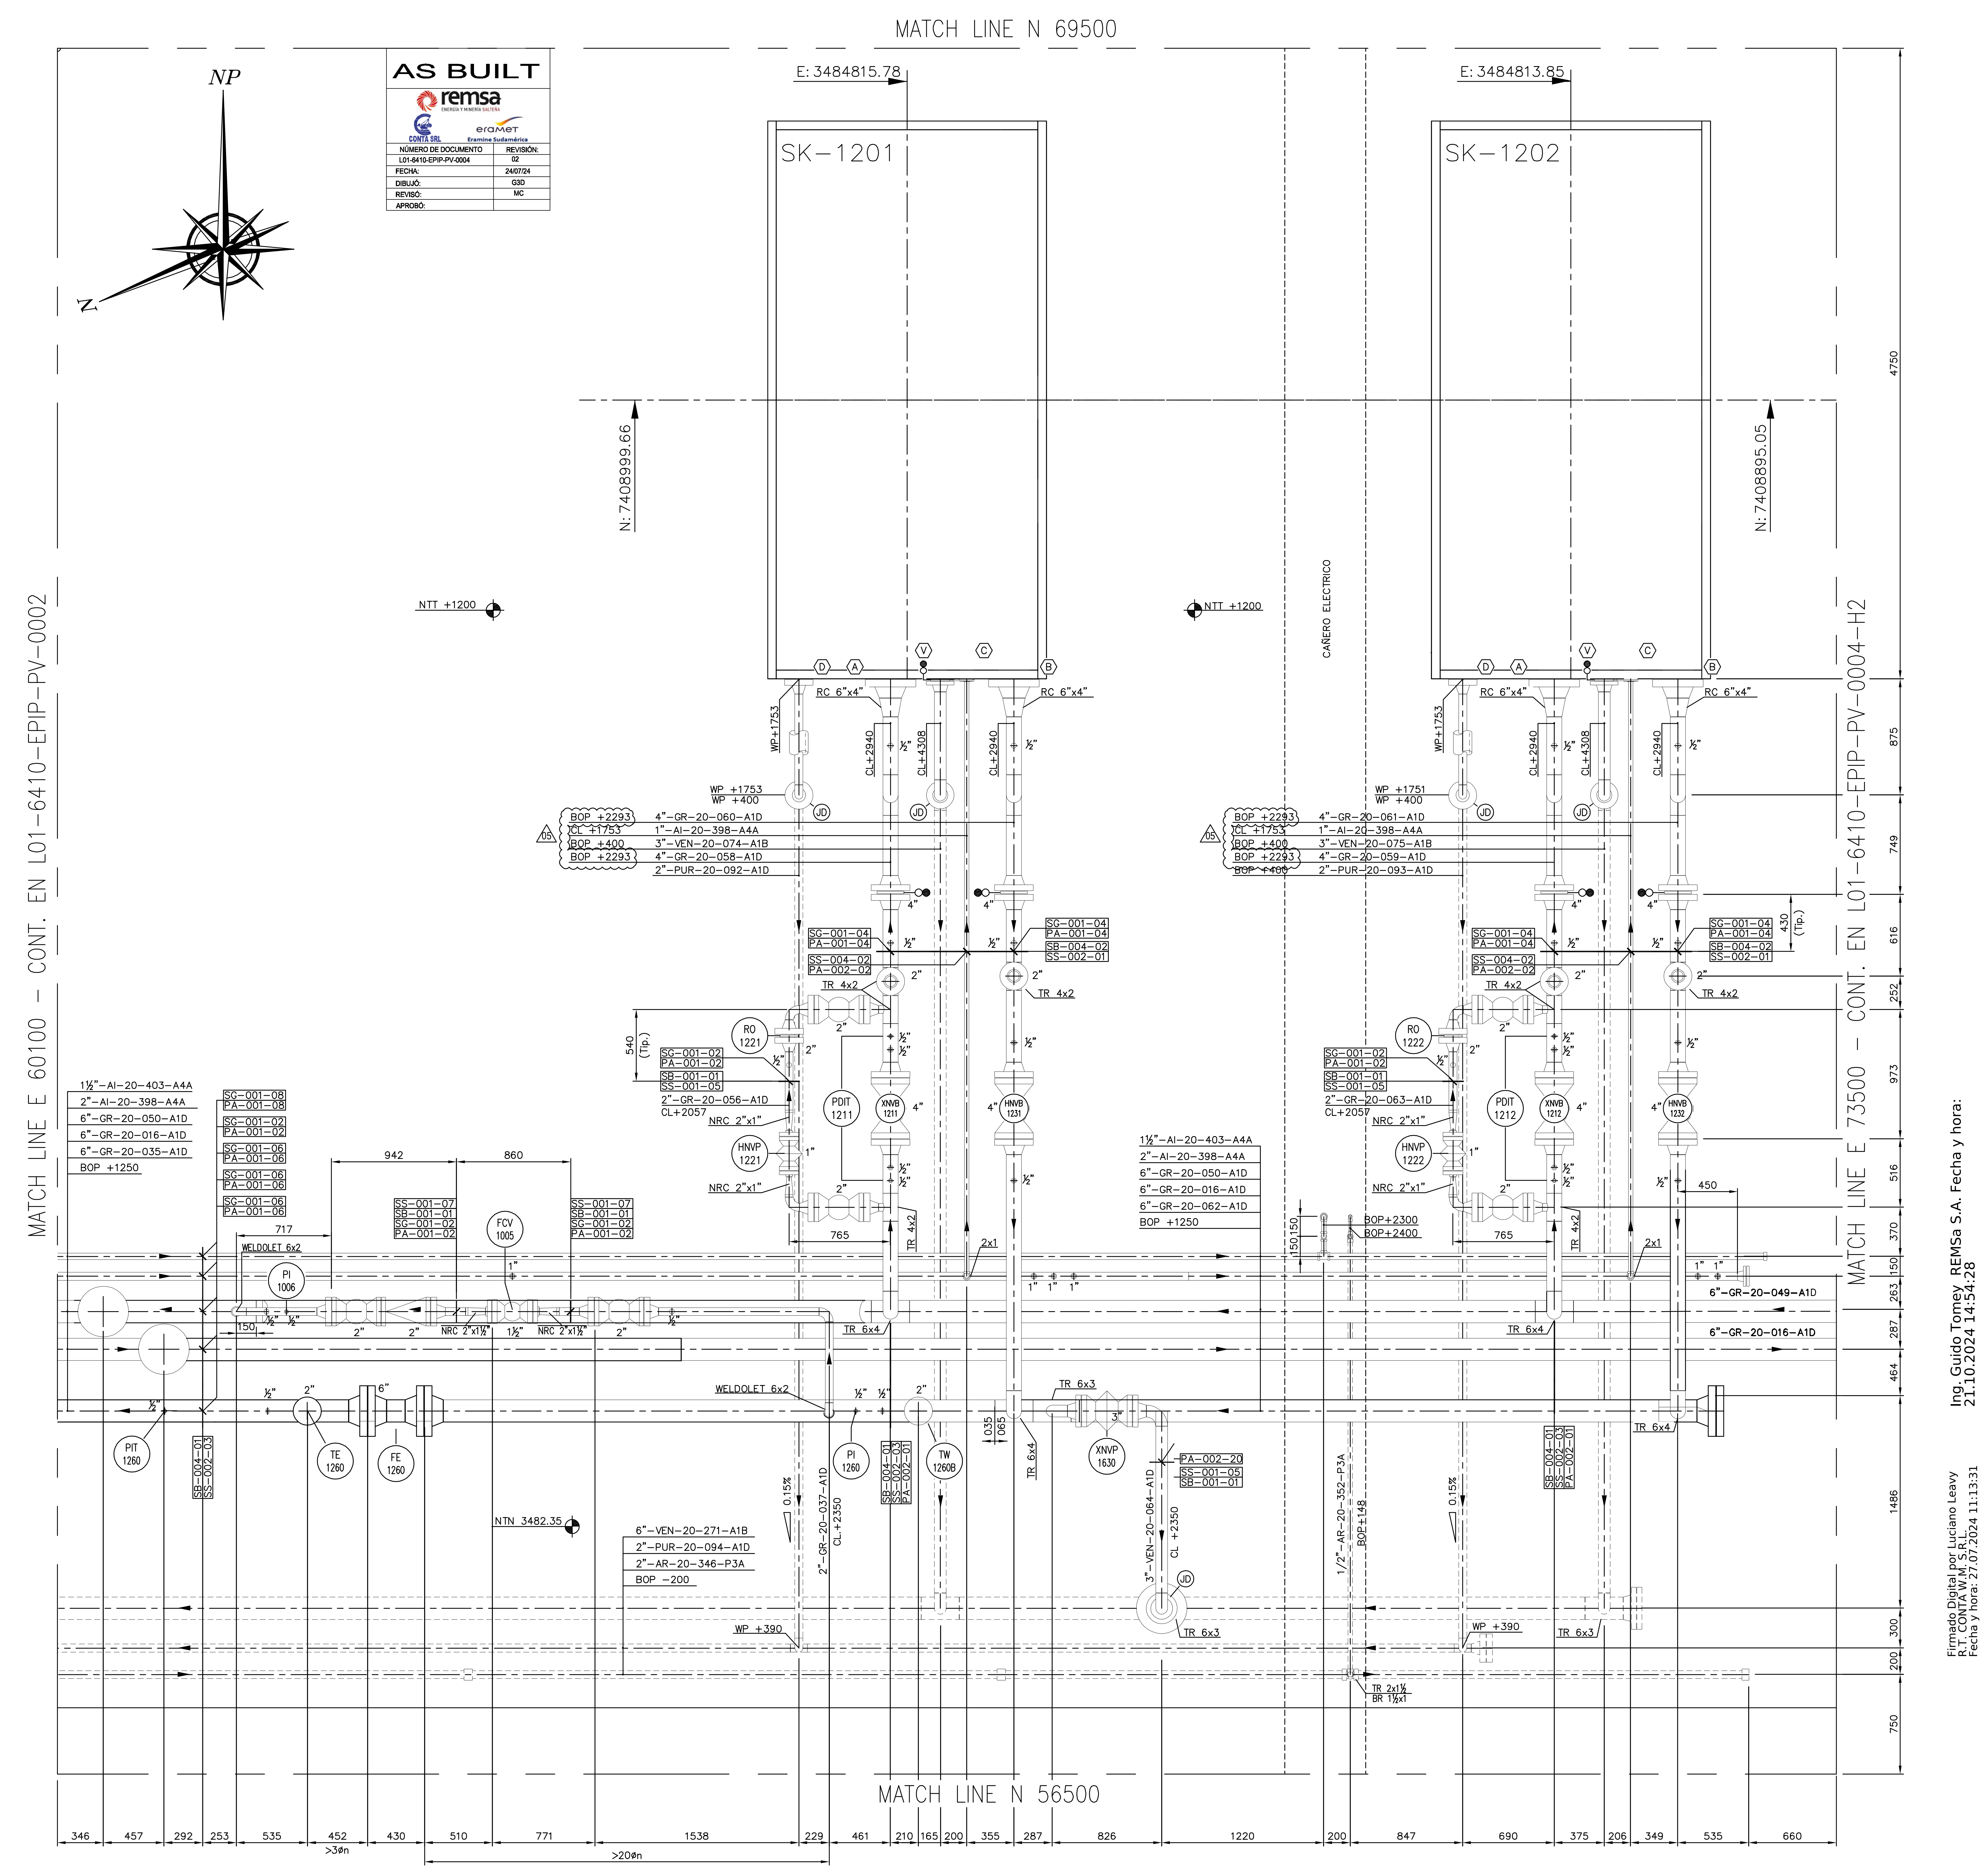

AS BUILT

NÚMERO DE DOCUMENTO	REVISIÓN:
L01-6410-EPIP-PV-0004	02
FECHA:	24/07/24
DIBUJÓ:	G3D
REVISÓ:	MC
APROBÓ:	

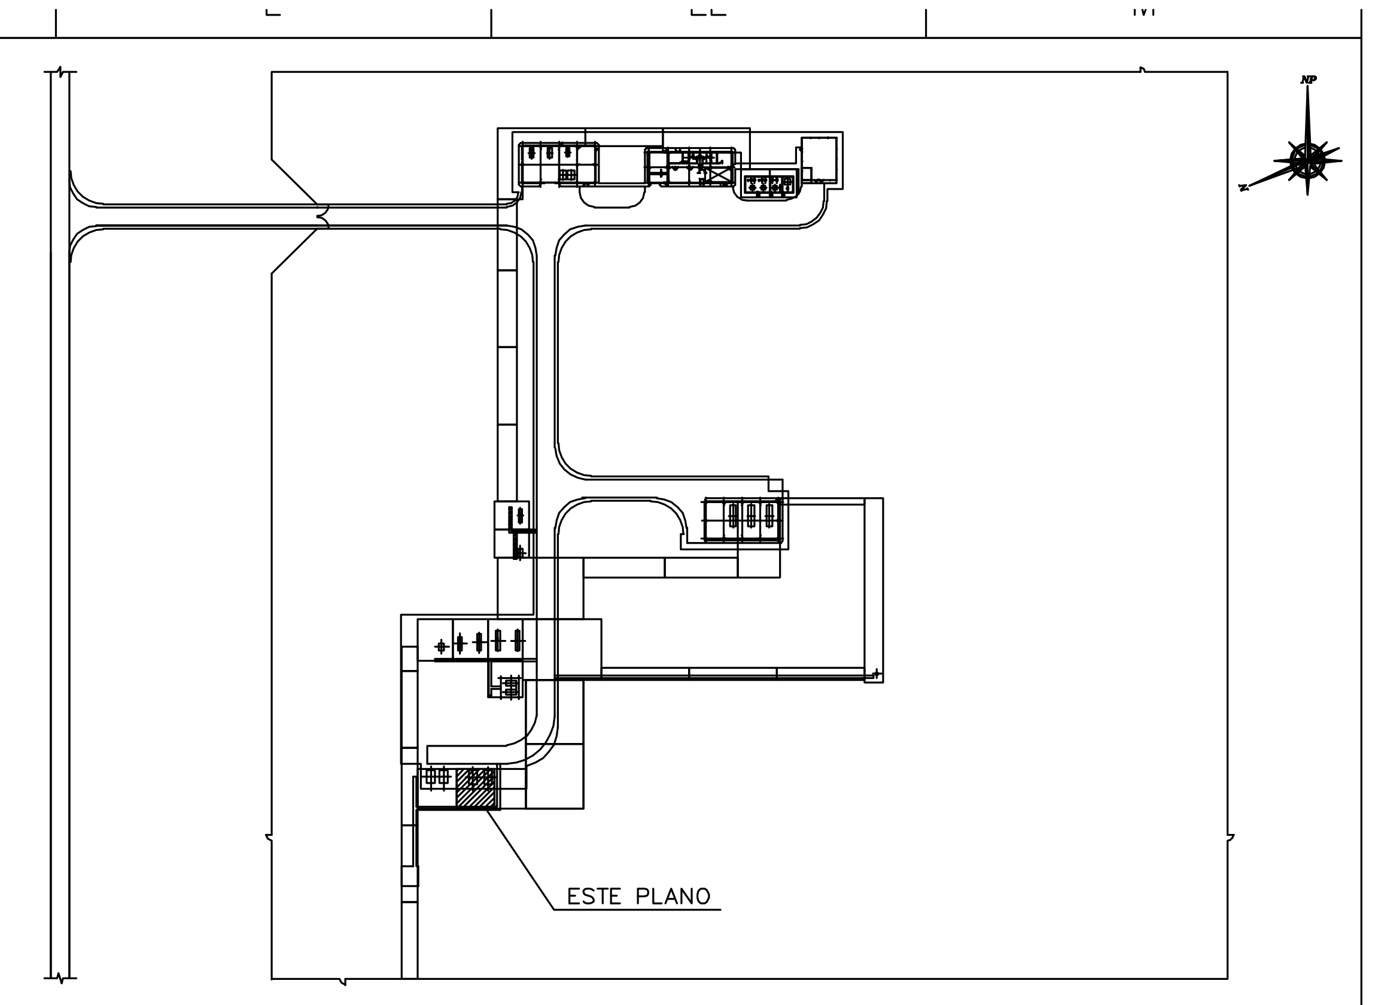

KEY PLAN

NOTAS

1_ TODAS LAS DIMENSIONES ESTAN EN MILIMETROS SALVO INDICACIÓN CONTRARIA.
2_ LAS COORDENADAS ESTAN EXPRESADAS EN METROS EN SISTEMA GK ARGENTINA F3 POSGAR 07 DATUM AR16.
3_ TODAS LAS PROGRESIVAS ESTAN REFERIDAS AL 0,00 DE PLANTA.
4_ EL NIVEL 0,00 CORRESPONDE AL NIVEL 3481.531 DE LA PLANTA.
5_LOS SOPORTES DE CAÑERIAS DE 1½" Y MENORES SERAN DEFINIDOS EN OBRA POR EL CONTRATISTA.

SIMBOLOGIA

⌐- - - - -¬	CAÑERIAS ENTERRADAS
═══	CAÑERIAS AEREAS
BOP	BOTTOM OF PIPES
℄	CENTER LINE
WP	WORK POINT
NTN	NIVEL TERRENO NATURAL
NTT	NIVEL TERRENO TERMINADO
NSP	NIVEL SUPERIOR DEL PAVIMENTO
NSH	NIVEL SUPERIOR DE HORMIGON
JD	JUNTA DIELECTRICA

DOCUMENTOS DE REFERENCIA:

L01-6410-EGEN-LY-0002 - LAY OUT - PLANTA COMPRESORA
L01-6410-EPIP-PV-0001 - KEY PLAN
L01-6410-EMEC-LY-0013 - SKID FILTROS SEPARADORES DE SALIDA
L01-6410-EPIP-DT-0001 - CUADERNILLO DE SOPORTES TIPICOS
L01-6410-EPIP-DT-0002 - PIPING HOOK UP STANDARD
L01-6410-EPIP-ET-0001 - PIPING CLASS
L01-6410-EPIP-PV-0002 - AREA 01 - FILTROS SEPARADORES DE ENTRADA
L01-6410-EPIP-PV-0002-H2 - AREA 03 - FILTROS VERTICALES SEPARADORES DE SALIDA
L01-6410-ECIV-DT-0015 - PIPING SUPPORT FOUNDATIONS

Ing. Guido Tomey REMSa S.A. Fecha y hora:
21.10.2024 14:54:28

Firmado Digital por Luciano Leavy
R.T. CONTA W.M. S.R.L.
Fecha y hora: 27.07.2024 11:13:31

remsa
ENERGÍA Y MINERÍA SALTEÑA

GERENCIA TÉCNICA

PROVINCIA DE SALTA – DPTO LA POMA
PLANTA COMPRESORA RIO DE LAS BURRAS

PLANO PARA APROBACIÓN DE REMSA Y GASNOR.

ESCALA	FECHA	DIBUJO	REVISO
	24/07/24	G3D	MC

Observaciones:

Rev.	DESCRIPTION	Date	Written	Verified	Approved
02	ASBUILT	24.07.24	G3D	MC	---
01	EMISION PARA APROBACION	09.11.22	MAR	RDK	BER
00	ISSUED FOR USE	22.08.19	DAC	RDK	BER
00	ISSUED FOR USE	31.05.19	PAA	RDK	BER

eramet
Eramine Sudamérica
CONTA SRL

CENTENARIO LITHIUM PROJECT
DE COMPRESSION PLANT

AREA 03 - FILTROS VERTICALES SEPARADORES DE SALIDA - HOJA 1 DE 2
RIO DE LAS BURRAS PLANTA COMPRESORA

Scale: 1:25

PIPING DRAWING

ERAMINE RESERVES THE PROPERTY OF THIS DOCUMENT, WITH PROHIBITION OF REPRODUCE IT, MODIFY IT, OR DOWNLOAD IT, ANY PART OR WHOLE FOR OTHER COMPANY OR PERSON WITHOUT PREVIOUS WRITTEN AUTHORIZATION.

Document Number: L01-6410-EPIP-PV-0004
Date:
A1
Rev. 02