


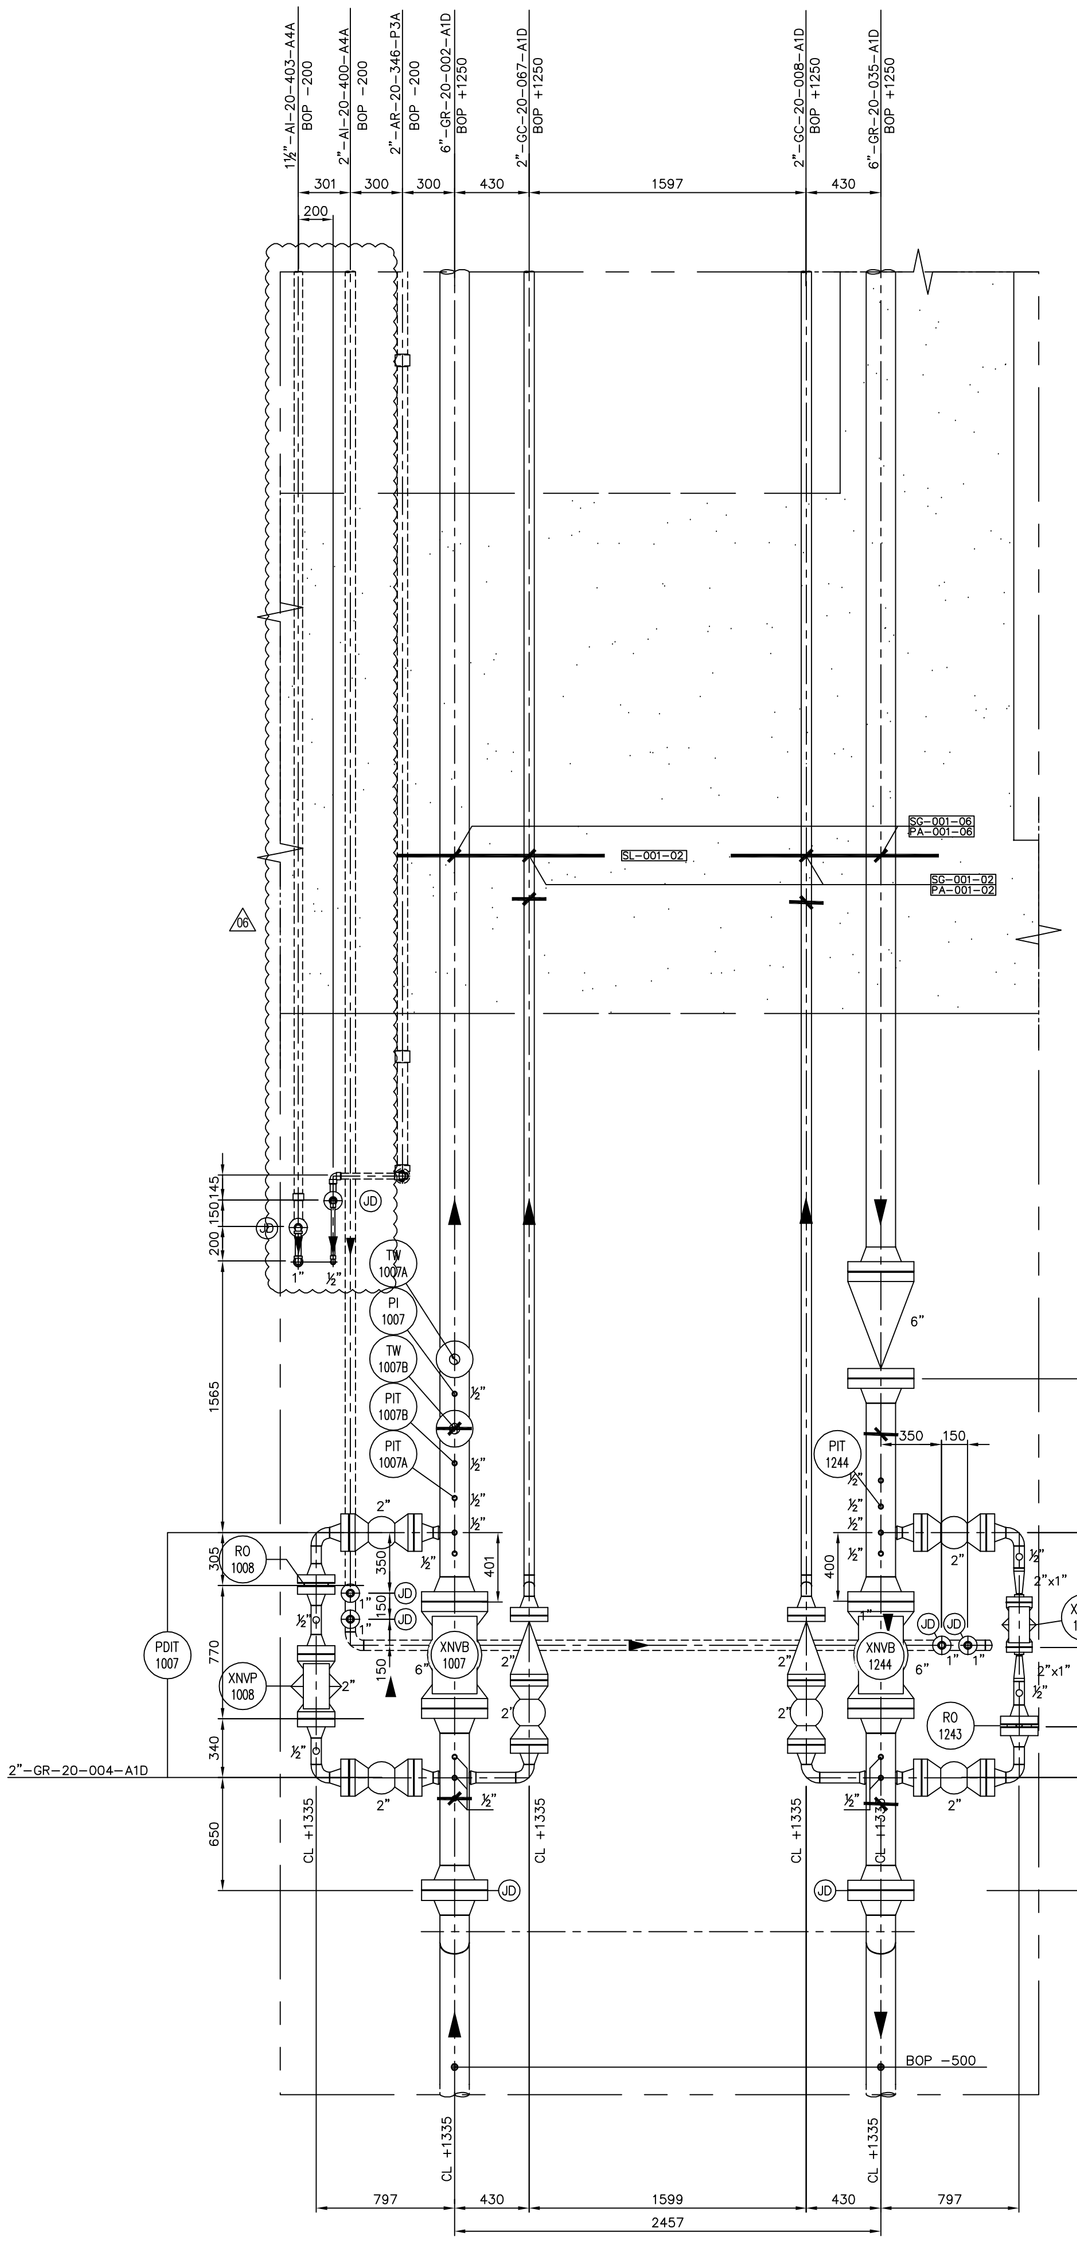


DETALLE 1

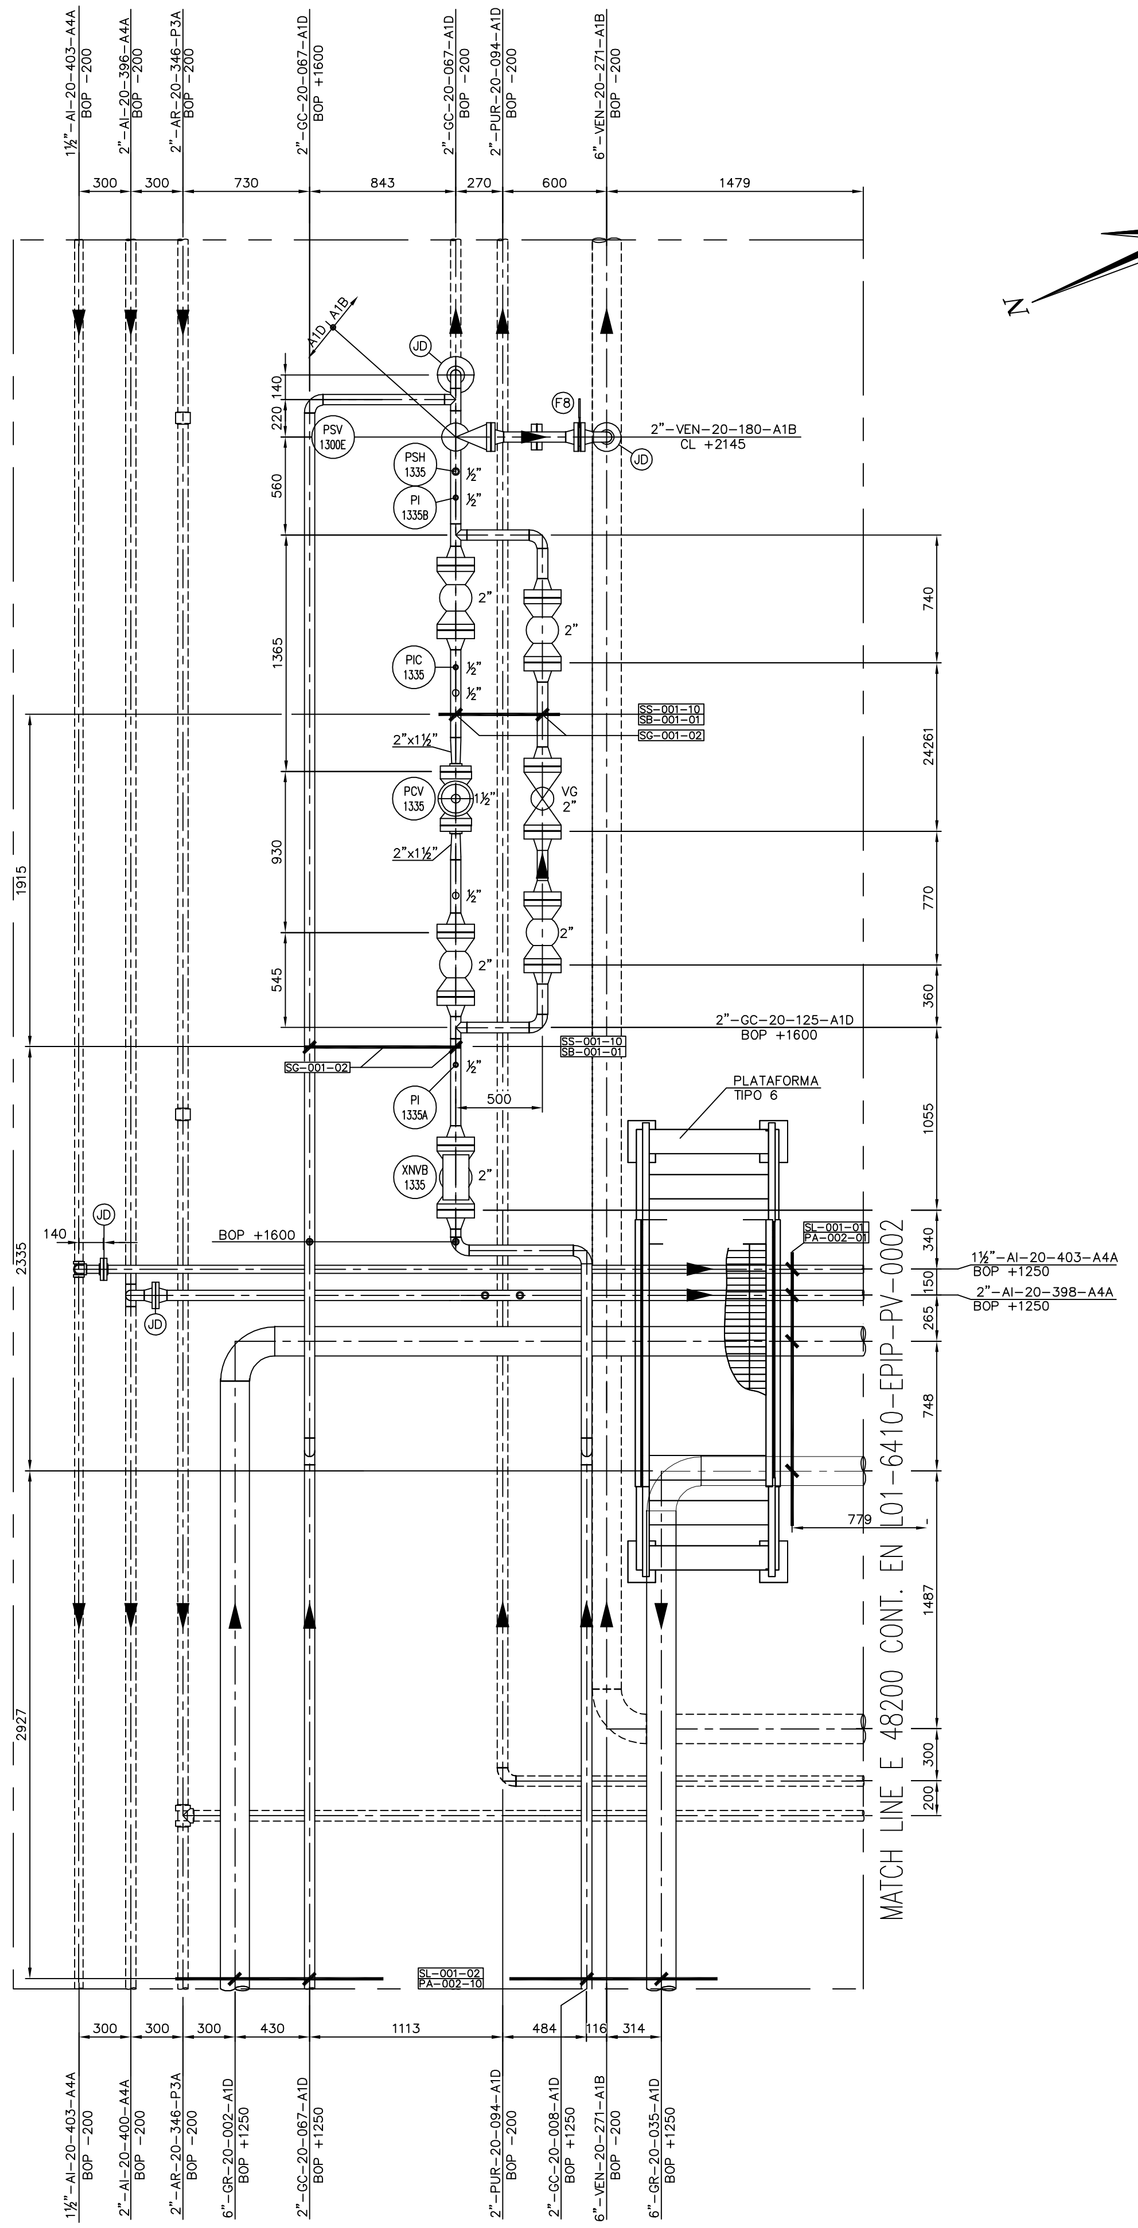

DETALLE 2

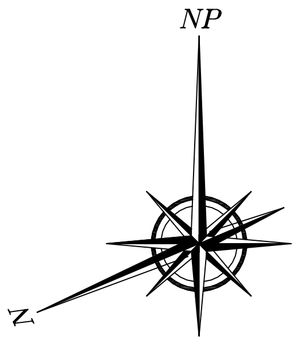

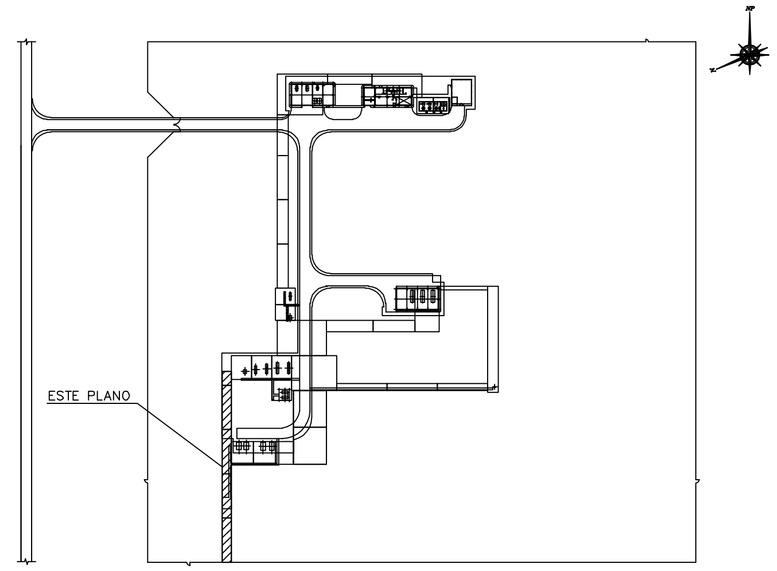

KEY PLAN

NOTAS

1_ TODAS LAS DIMENSIONES ESTAN EN MILIMETROS SALVO INDICACIÓN CONTRARIA.
2_ LAS COORDENADAS ESTAN EXPRESADAS EN METROS EN SISTEMA GK ARGENTINA F3 POSGAR 07 DATUM AR16.
3_ TODAS LAS PROGRESIVAS ESTAN REFERIDAS AL 0,00 DE PLANTA.
4_ EL NIVEL 0,00 CORRESPONDE AL NIVEL 3481.531 DE LA PLANTA.
5_LOS SOPORTES DE CAÑERIAS DE 1½" Y MENORES SERAN DEFINIDOS EN OBRA POR EL CONTRATISTA.

SIMBOLOGIA

	CAÑERIAS ENTERRADAS
	CAÑERIAS AEREAS
BOP	BOTTOM OF PIPES
℄	CENTER LINE
WP	WORK POINT
NTN	NIVEL TERRENO NATURAL
NTT	NIVEL TERRENO TERMINADO
NSP	NIVEL SUPERIOR DEL PAVIMENTO
NSH	NIVEL SUPERIOR DE HORMIGON
JD	JUNTA DIELECTRICA

DOCUMENTOS DE REFERENCIA:

L01-6410-EGEN-LY-0002 - LAY OUT - PLANTA COMPRESORA
L01-6410-EPIP-PV-0001 - KEY PLAN
L01-6410-ECIV-DT-0067 a 0073 - PLATAFORMAS Y PASARELAS
L01-6410-EPIP-DT-0007 - CUADERNILLO DE SOPORTES TIPICOS
L01-6410-EPIP-DT-0002 - PIPING HOOK UP STANDARD
L01-6410-EPIP-ET-0001 - PIPING CLASS
L01-6410-EPIP-PV-0013 - INTERCONEXION ENTRE EM&R Y PLANTA COMPRESORA
L01-6410-EPIP-PV-0006-H1 - AREA 05 - SKIDS DE REGULACION DE GAS
L01-6410-EPIP-PV-00011-H2 - AREA 10 - INTERCONEXIONES
L01-6410-EPIP-PV-0002 - AREA 01 - FILTROS SEPARADORES DE ENTRADA

remsa ENERGÍA Y MINERÍA SALTEÑA — GERENCIA TÉCNICA

PROVINCIA DE SALTA – DPTO LA POMA
PLANTA COMPRESORA RIO DE LAS BURRAS

PLANO PARA APROBACIÓN DE REMSA Y GASNOR.

ESCALA	FECHA	DIBUJO	REVISO
	24/07/24	G3D	MC

Observaciones:

Rev.	DESCRIPTION	Date	Written	Verified	Approved
06	ASBUILT	24.07.24	G3D	MC	---
05	EMISION PARA CONSTRUCCION - MODIFICACIONES EN HOJAS 1, 2, 7 y 9	24.10.23	MAR	RDG	RDK
04	EMISION PARA CONSTRUCCION - MODIFICACIONES INDICADAS	13.06.23	MAR	RDG	RDK
03	EMISION PARA CONSTRUCCION	07.06.23	MAR	RDG	RDK
02	EMISION PARA APROBACION	04.11.22	MAR	BER	RDK
01	REVIEW ONLY SHEET 11	16.09.19	DAC	BER	RDK
00	ISSUED FOR USE	29.08.19	PAA	BER	RDK
0A	ISSUED FOR REVIEW	31.05.19	PAA	BER	RDK

eramet Eramine Sudamérica — CONTA SRL

CENTENARIO LITHIUM PROJECT DE COMPRESSION PLANT

AREA 10 - INTERCONEXIONES - HOJA 2 DE 11
RIO DE LAS BURRAS PLANTA COMPRESORA

Scale: 1:50 — PIPING DRAWING

ERAMINE RESERVES THE PROPERTY OF THIS DOCUMENT, WITH PROHIBITION OF REPRODUCE IT, MODIFY IT, OR DOWNLOAD IT, ANY PART OR WHOLE FOR OTHER COMPANY OR PERSON WITHOUT PREVIOUS WRITTEN AUTHORIZATION.

Document Number: L01-6410-EPIP-PV-0011 — Date: — A1 — Rev. 06

AS BUILT
remsa ENERGÍA Y MINERÍA SALTEÑA — eramet Eramine Sudamérica — CONTA SRL

NÚMERO DE DOCUMENTO	REVISIÓN:
L01-6410-EPIP-PV-0011	06
FECHA:	24/07/24
DIBUJÓ:	G3D
REVISÓ:	MC
APROBÓ:	

Ing. Guido Tomey, REMSa S.A. Fecha y hora: 21.10.2024 14:57:13
Validado Digital por Luciano Leavy CONTA S.R.L. Fecha y hora: 27.07.2024 10:43:33

FORMATO IRAM A1 (841 mm x 594 mm)