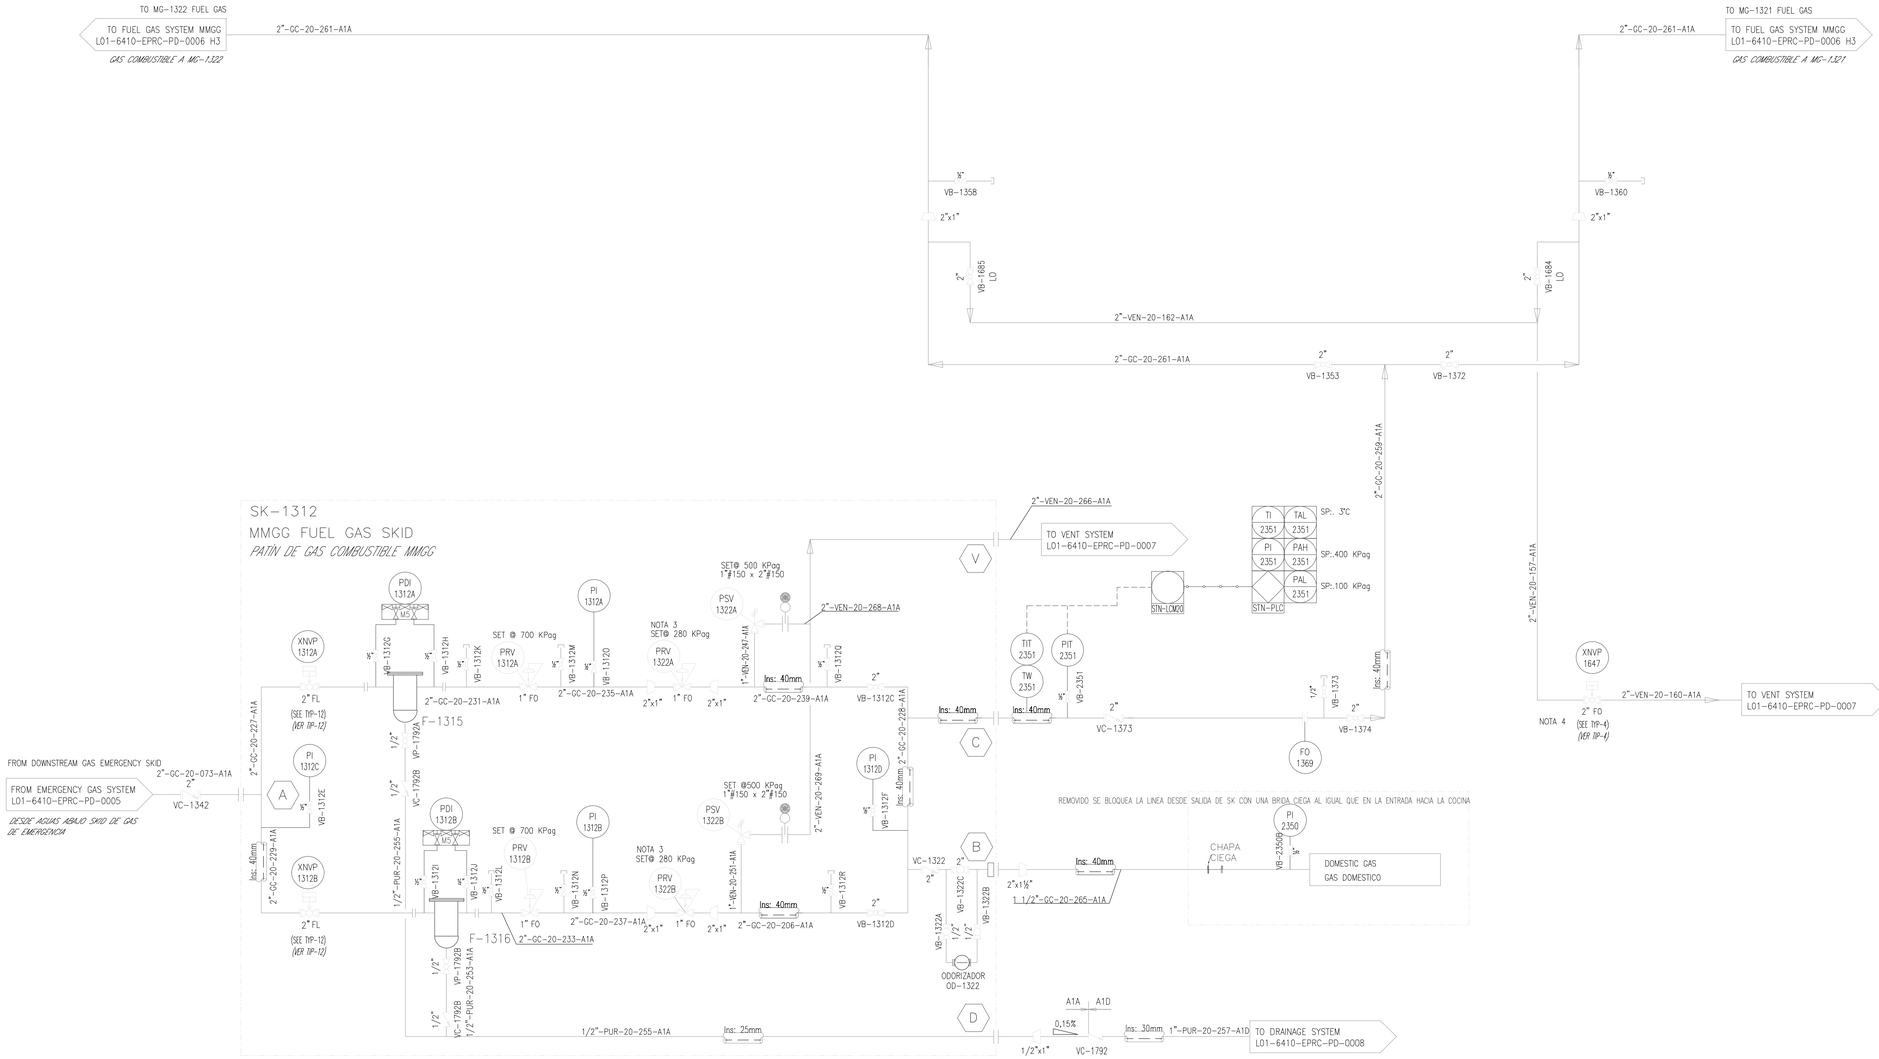


NOTES *(NOTAS)*

1- VALVE INSTRUMENTATION TYP-1, 2, 3, 4, 5, 6, 7, 8, 9, 10 y 11 ARE IN DOCUMENT N°:L01-6410-EPRC-PD-0001 "SYMBOLOGY".
LOS TIP–1, 2, 3, 4, 5, 6, 7, 8, 9, 10 y 11 DE INSTRUMENTACIÓN DE VÁLVULAS SE ENCUENTRAN EN EL PLANO DE SIMBOLOGÍA N°:L01–6410–EPRC–PD–0001.

2- ALL THE IDENTIFICATIONS (TAG's) OF THE EQUIPMENTS AND INSTRUMENTS MUST BE PREFIXED WITH THE 6410 PREFIX.
A TODAS LAS IDENTIFICACIONES (TAG's) DE LOS EQUIPOS E INSTRUMENTOS SE LES DEBERÁ ANTEPONER EL PREFIJO 6410.

3- XXXXX.
REGULAR EL SETEO MANUALMENTE EN OBRA HASTA CONSEGUIR 100/150 KPag.

EQUIPMENT *(EQUIPOS)*

SK-1312 MMGG FUEL GAS SKID *(PATÍN DE GAS COMBUSTIBLE MMGG)*
DESIGN PRESSURE: 17.7 Barg
PRESIÓN DE DISEÑO: 1770 KPag
DESIGN TEMPERATURE: -29°C / +100°C
TEMPERATURA DE DISEÑO: –29°C / +100°C
FLOW RATE DESIGN: 55 Sm3/h
CAUDAL DE DISEÑO: 55 Sm3/h

REFERENCES *(DOCUMENTACIÓN DE REFERENCIA:)*

L01-6410-EPRC-FD-0001	FLOW DIAGRAM
L01-6410-EPRC-PD-0001	SYMBOLOGY
L01-6410-EPRC-PD-0002	INLET AND SEPARATOR FILTERS SYSTEM
L01-6410-EPRC-PD-0003	COMPRESSION SYSTEM
L01-6410-EPRC-PD-0004	VERTICAL SEPARATORS AND OUTLET SYSTEM
L01-6410-EPRC-PD-0005	EMERGENCY FUEL GAS SYSTEM
L01-6410-EPRC-PD-0007	VENT GAS SYSTEM
L01-6410-EPRC-PD-0008	OPEN AND CLOSED DRAINAGE SYSTEM
L01-6410-EPRC-PD-0009	INDUSTRIAL WATER SYSTEM
L01-6410-EPRC-PD-0010	OIL SYSTEM (MMCC/MMGG)
L01-6410-EPRC-PD-0011	COMPRESSED AIR SYSTEM
L01-6410-EPRC-PD-0012	FIRE & GAS DETECTION SYSTEM

AS BUILT

Numero de documento	Revision
L01-6410-EPRC-PD-0005	04
Fecha:	09/09/24
Dibujó:	AJC
Revisó:	MC
Aprobó:	

remsa ENERGÍA Y MINERÍA SALTEÑA — GERENCIA TÉCNICA

LUGAR:
PROVINCIA DE SALTA – DPTO LA POMA
OBRA:
PLANTA COMPRESORA RIO DE LAS BURRAS

PLANO PARA APROBACIÓN DE REMSA Y GASNOR.

ESCALA	FECHA	DIBUJO	REVISO
S/E	09/09/24	AJC	MC

Aprobado Insp. de REMSA

Ing. Guido Tomey REMSa S.A. Fecha y hora: 21.10.2024 14:41:40

Observaciones:

Rev.	DESCRIPTION	Date	Written	Verified	Approved
04	AS BUILT	09.09.24	AJD	PAG	MC
03	EMISION PARA CONSTRUCCION - PENDIENTES DE PROVEEDORES Y CAO	22.08.24	ADI	RAM	KOV
02	EMISION PARA CONSTRUCCION - PENDIENTES DE PROVEEDORES Y CAO	30.08.23	ADI	RAM	KOV
01	EMITIDO PARA SU USO (MODIFICACIONES HAZOP)	05.12.19	EFO	RAM	KOV
00	EMITIDO PARA SU USO	06.08.19	EFO	RAM	KOV
0D	EMITIDO PARA REVISION	15.04.19	EFO	RAM	KOV
0C	EMITIDO PARA REVISION (MODIFICACIONES GENERALES)	08.03.19	MAE	RAM	BER
0B	EMITIDO PARA SU USO	04.02.19	MAE	RAM	BER

eramet Eramine Sudamérica — CONTA SRL

CENTENARIO LITHIUM PROJECT
DE COMPRESSION PLANT

SISTEMA DE GAS DE ARRANQUE (MMCC MMGG) HOJA 2 DE 3
RIO DE LAS BURRAS PLANTA COMPRESORA

Scale: S/C

PIPING Y DIAGRAMA DE INSTRUMENTACION

Document Number:	Date:	A1
L01-6410-EPRC-PD-0005		Rev. 04

ERAMINE RESERVES THE PROPERTY OF THIS DOCUMENT, WITH PROHIBITION OF REPRODUCE IT, MODIFY IT, OR DOWNLOAD IT. ANY PART OR WHOLE FOR OTHER COMPANY OR PERSON WITHOUT PREVIOUS WRITTEN AUTHORIZATION

Firmado Digital por Luciano Leavy
R.T. CONTA W.M. S.R.L.
Fecha y hora: 23.09.2024 13:14:07

Format A1